

## ESPECIFICAÇÃO TÉCNICA DEA-018-21

### PROJETO AR-CONDICIONADO SALAS DE RACKS -SIRIUS

#### ATUALIZAÇÕES

DATA	REVISÃO	PÁGINAS ALTERADAS	ALTERAÇÕES EFETUADAS
24/07/21	0		Emissão inicial

## ÍNDICE

1. ASSUNTO .....	3
2. OBJETIVO .....	3
3. CONTEXTUALIZAÇÃO DO PROJETO .....	3
4. ESCOPO .....	4
5. RESPONSABILIDADES DO PROPONENTE.....	5
6. RESPONSABILIDADES DA CONTRATADA.....	5
7. RESPONSABILIDADES DA CONTRATANTE .....	6
8. ANEXOS .....	7

## 1. ASSUNTO

Projeto executivo para ar-condicionado das salas de racks do Sirius.

## 2. OBJETIVO

Contratação de empresa especializada para elaboração de projeto executivo de sistema de condicionamento de ar e ventilação de 20 salas de racks localizadas junto à blindagem da fonte luz síncrotron Sirius.

## 3. CONTEXTUALIZAÇÃO DO PROJETO

A fonte de luz síncrotron Sirius é um conjunto de três aceleradores de elétrons, dois dos quais estão instalados dentro de uma blindagem de concreto circular com cerca de 520m de circunferência média. Estes aceleradores são compostos por diversos componentes que formam subsistemas (eletroímãs, vácuo, controle, diagnóstico, pulsadores etc.) cujos racks de alimentação, monitoramento e controle são instalados em 20 salas adjacentes à blindagem (túnel) e distribuídas por todo seu perímetro menor.

As 20 salas são formadas por um fechamento (teto e parede) em isopainel, presos à parede de concreto da blindagem. A finalidade destas salas é isolar acusticamente os racks dos aceleradores de forma a garantir um ambiente no hall experimental silencioso e propício para a realização de atividades de pesquisas científicas.

O projeto executivo da edificação contemplou a instalação de um sistema de condicionamento de ar para estes ambientes. Dele, apenas os circuitos de distribuição de água gelada foram executados e estão disponíveis para uso. Trata-se dos circuitos secundários de água gelada **CS6-1 e CS6-2**. A parte de equipamentos para resfriamento e distribuição de ar-condicionado não foi instalada em razão de ter havido alteração significativa no layout das salas durante a obra.

A finalização deste projeto consiste em refrigerar as 20 salas de forma a se manter os equipamentos nelas instalados, operando em temperatura adequada, garantindo sua disponibilidade e aumentando sua vida útil, além de garantir a renovação de ar necessária para assegurar as condições de permanência esporádica de pessoal técnico em suas dependências.

São premissas de projeto:

- 1 – Temperatura ambiente –  $24 \pm 0,5^{\circ}\text{C}$ .
- 2 – Umidade Relativa do ar - 40-70%

Importante destacar que, tanto a blindagem quanto as salas de racks situam-se em ambiente fechado (Hall Experimental), com temperatura controlada ( $24^{\circ}\text{C}$  c/ estabilidade de  $\pm 0,5^{\circ}\text{C}$ ). Por esta razão, o projeto deve considerar para estas salas, que as tomadas para renovação e exaustão de ar sejam feitas a partir do e para o ambiente do hall respectivamente.

Finalmente, é muito importante ressaltar a necessidade de todo o sistema a ser projetado ser capaz de não produzir vibrações mecânicas que possam ser transferidas para as estruturas e pisos. Para isso são necessárias soluções que adotem, baixas velocidades dos fluidos, pouca massa e a adoção de elementos isoladores de vibração como bases iniciais e molas.

## 4. ESCOPO

4.1.– Elaborar levantamentos de carga térmica dos ambientes.

4.2.– Conferir in loco os projetos de referência fornecidos pela contratante.

4.3.– Adequar e completar projeto de distribuição de água gelada.

4.3.1. Atualizar diagramas de distribuição.

4.3.2. Elaborar plantas, cortes e detalhes com indicação de bitolas, pressões, vazões, materiais aplicados e legenda.

4.3.3. Elaborar diagramas de automação.

4.3.4. Validar a capacidade dos sistemas de bombeamento instalados.

4.3.5. Revalidar projeto de isolação vibracional em caso de alteração do projeto de AG.

4.4.- Elaborar projeto de distribuição, alimentação e controle de ar-condicionado.

4.4.1. Elaborar plantas, cortes, detalhes com indicações de dimensões, modelos de equipamentos, vazões de ar, materiais empregados, tipos de isolação, sistema de fixação e amortecimento de vibrações.

4.4.2. Elaborar projeto de remoção de condensado contendo plantas, cortes e detalhes, com indicação de materiais dimensões, caimentos, tipo de isolação etc.

4.4.3. Elaborar Projeto de Automação, contendo diagramas de funcionamento, diagramas de entradas e saídas, montagem eletromecânica de quadros e especificação de materiais aplicados.

4.4.4. Elaborar projeto de alimentação elétrica contendo plantas, cortes e detalhes da localização dos quadros de comando, encaminhamento da fiação de força, automação e instrumentação.

- 4.4.5. Elaborar projetos dos quadros elétricos e de automação (integrados) com diagramas de força, comando e automação, layouts, eletromecânicos, lista de componentes.
- 4.4.6. Elaborar projeto de isolamento vibracional contendo desenhos de localização, com indicação de cargas, especificação dos elementos, detalhes construtivos.

4.5.- Elaborar memórias de cálculo para água gelada, ar-condicionado e elétrica.

4.6.- Elaborar memoriais executivos contendo todas as informações e instruções necessárias para execução das alterações das novas instalações, baseadas nas normas técnicas vigentes e com indicação das boas práticas a serem seguidas.

## 5. RESPONSABILIDADES DO PROPONENTE

5.1.- Realizar visita técnica para familiarização com as instalações existentes.

5.2.- Apresentar por escrito todas as dúvidas relacionadas à ET e aos trabalhos a serem realizados.

5.3.- Apresentar proposta técnico/comercial para atendimento ao escopo descrito no item 4 desta especificação, com indicação de preços, prazos e forma de pagamento.

5.4.- Apresentar documentação de regularidade fiscal e trabalhista solicitada pelo setor comercial.

5.5.- Apresentar Atestados de Capacidade Técnica da Empresa ou Certidões de Acervo Técnico dos profissionais que atuarão no projeto relacionados às disciplinas e tipo de projetos solicitados.

5.6.- Solicitar por escrito disponibilização dos arquivos anexos em versão eletrônica extensão DWG..

## 6. RESPONSABILIDADES DA CONTRATADA.

6.1.- Designar profissional para interlocução com a contratante durante o projeto.

6.2.- Fornecer cronograma de entregas e visitas.

6.3.- Submeter os projetos, memoriais e listas de materiais para aprovação do contratante.

- 6.4.- Entregar a documentação aprovada em formato eletrônico; desenhos em DWG e demais documentos em DOC, XLS com correspondentes cópias em PDF.
- 6.5.- Recolher ART dos trabalhos realizados.
- 6.6.- Solicitar com antecedência mínima de dois dias agendamento de visitas para levantamentos, conferências e obtenção de informações in loco.
- 6.7.- Utilizar, sempre que presente no campus, Equipamentos de Proteção Individual requerido pelo SESMT da contratante, assim como seguir todas suas orientações determinadas em integração.
- 6.8.- Executar a compatibilização dos projetos entre as diversas disciplinas de forma a evitar interferências durante as instalações.
- 6.9.- Fornecer e manter atualizada, durante a execução do projeto, Lista Mestra de documentos por disciplina com controle de revisão.
- 6.10. - Seguir e informar Legislação vigente aplicada (normas técnicas e regulamentadoras, Instruções Técnicas, Código de Obras etc.).
- 6.11. - Reunir-se, (presencialmente ou por videochamada) sempre que necessário com a contratante para discussão de assuntos pertinentes ao projeto.

## 7. RESPONSABILIDADES DA CONTRATANTE

- 7.1.- Designar profissional para interlocução com a contratada.
- 7.2.- Fornecer à contratada todas as informações necessárias para execução do projeto, respondendo tempestivamente às suas consultas e solicitações de esclarecimentos de dúvidas.
- 7.3.- Disponibilizar o acesso às instalações sempre que solicitada pela contratada, respeitando-se eventuais impedimentos impostos pela operação do local.
- 7.4.- Disponibilizar toda documentação existente solicitada pela contratada.
- 7.5.- Aprovar ou reprovar com justificativa, toda documentação submetida pela contratada para avaliação, atendendo aos prazos estipulado para tal na fase de contratação.

7.6. - Providenciar local adequado no campus do CNPEM para reuniões de trabalho entre as partes.


## 8. ANEXOS


### 8.1. – CIVIL E ARQUITETURA.


- 8.1.1. CNP001-ARQ-AB-DES-0011A-R11 – Planta Geral Nível 614.
- 8.1.2. CNP001-ARQ-AB-DES-0049-R07 – Cortes Gerais A e B


### 8.2. -ÁGUA GELADA.


- 8.2.1. R562-ACV-AB-FLU-0116-R14 -Fluxograma Hidráulico CAG-Água Gelada.
- 8.2.2. R562-ACV-PO-FLU-0900-R00 -Fluxograma Hidráulico Tubulação de Água Gelada - Parte1.
- 8.2.3. R562-ACV-PO-FLU-0901-R00 - Fluxograma Hidráulico Tubulação de Água Gelada – Parte 2.
- 8.2.4. R562-ACV-AB-DES-0266-R08 – Planta Parcial Nível 619-Hidráulica – Etapa 3A – Eixos 01-11/B-C..
- 8.2.5. R562-ACV-AB-DES-0267-R08 – Planta Parcial Nível 619-Hidráulica – Etapa 3A – Eixos 11-21/B-C.
- 8.2.6. R562-ACV-AB-DES-0268-R06 – Planta Parcial Nível 619-Hidráulica – Etapa 3A – Eixos 21-31/B-C.
- 8.2.7. R562-ACV-AB-DES-0269-R07 – Planta Parcial Nível 619-Hidráulica – Etapa 3A – Eixos 31-41/B-C.
- 8.2.8. R562-ACV-AB-DES-0270-R05 – Planta Parcial Nível 619-Hidráulica – Etapa 3A – Eixos 41-51/B-C.
- 8.2.9. R562-ACV-AB-DES-0271-R04 – Planta Parcial Nível 619-Hidráulica – Etapa 3A – Eixos 51-01/B-C.
- 8.2.10. R562-ACV-AB-DES-0410-R02 – Projeto de Suportes e Molas – Nível 619 – Etapa 3A – Eixos 11 ao 21.
- 8.2.11. R562-ACV-AB-DES-0412-R02 – Projeto de Suportes e Molas – Nível 619 – Etapa 3A – Eixos 21 ao 31.
- 8.2.12. R562-ACV-AB-DES-0416-R02 – Projeto de Suportes e Molas – Nível 619 – Etapa 3A – Eixos 41 ao 51.
- 8.2.13. R562-ACV-AB-DES-0418-R02 – Projeto de Suportes e Molas – Nível 619 – Etapa 3A – Eixos 51 ao 01.
- 8.2.14. R562-ACV-AB-DET-0647-R03 – Detalhamento – Bases de Inércia para Bombas – BAG-S6-1A.

 

 

 

 

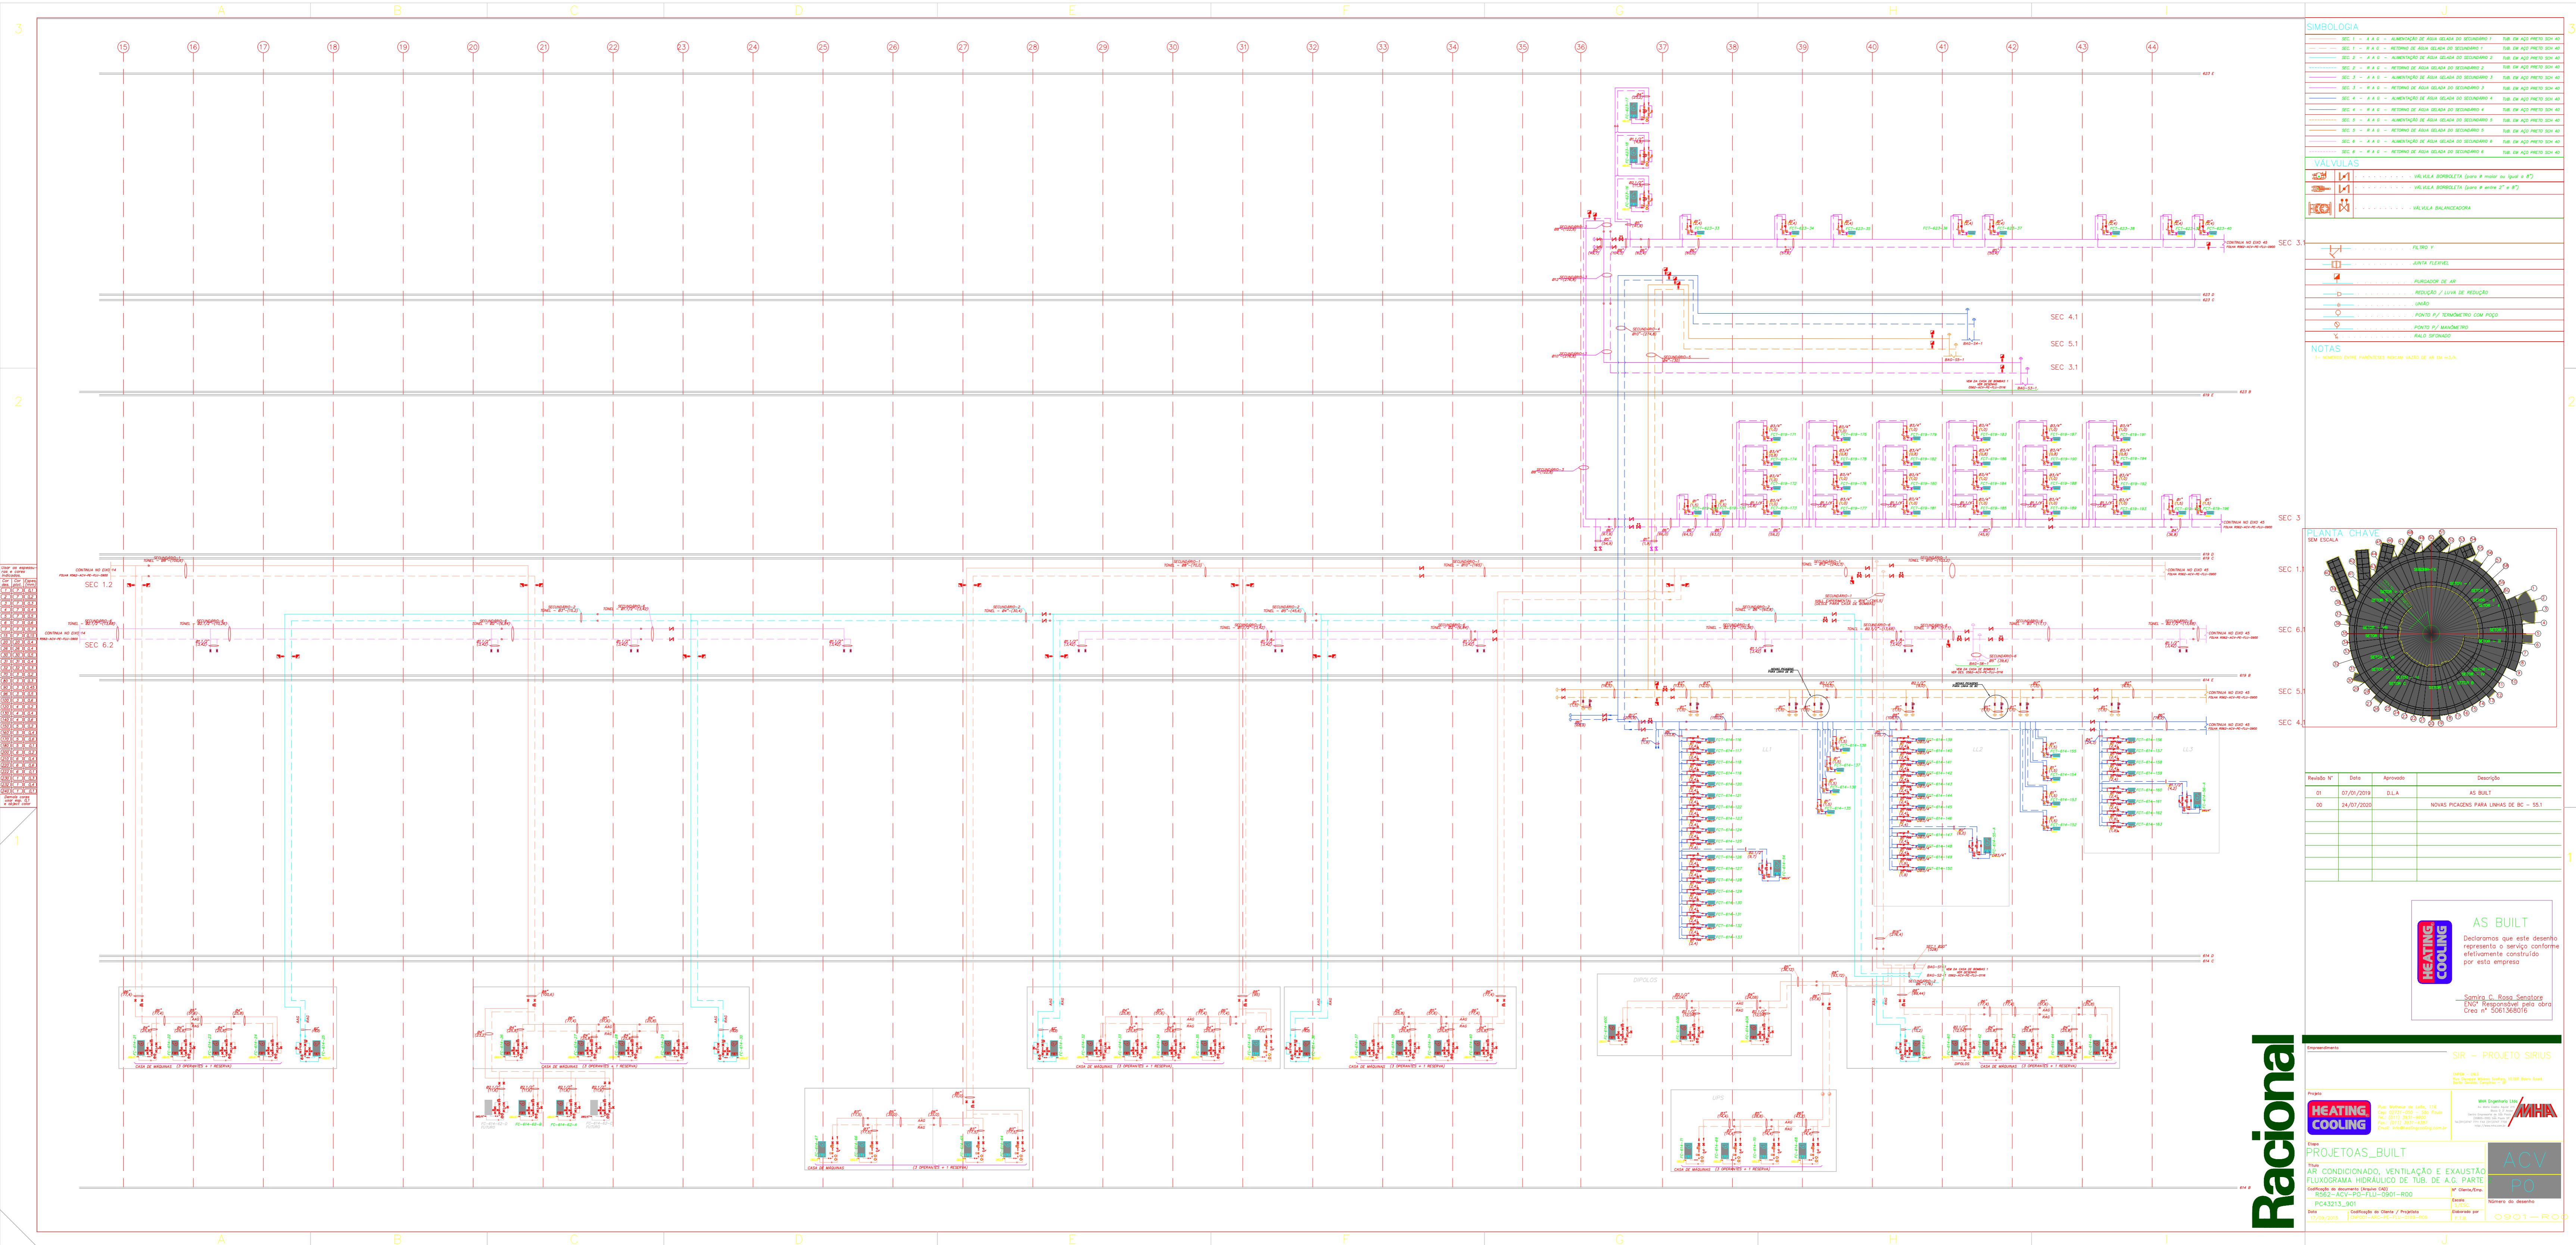













**PROJETO SIRIUS**  
**CADERNO DE SUPORTES**

**ETAPA 3A**

**NÍVEL 619 – EIXOS 11 AO 21 (B-C)**

Revisão Nº	Data	Aprovado	Descrição
0	13/04/17	F.T.B	EMISSÃO INICIAL
1	25/07/17	F.T.B	INCLUSÃO DO MODELO DOS AMORTECEDORES
2	13/05/2019	R.W.C.	AS BUILT



**AS BUILT**

Declaramos que este desenho representa o serviço conforme efetivamente construído por esta empresa

Samira C. Rosa Senatore  
ENGº Responsável pela obra  
Crea nº 5061368016

Empreendimento




**CNPEM**  
Centro Nacional de Pesquisa  
em Energia e Materiais



Laboratório Nacional  
de Luz Síncrotron

CNPEM - LNLS  
Rua Giuseppe Máximo Scolfaro, 10.000 Bairro Guará  
Barão Geraldo, Campinas - SP

Projeto

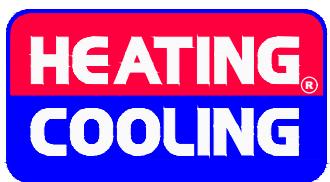

Rua: Matheus de Leão, 116  
Cep: 02731-050 – São Paulo  
Tel.: (011) 3931-9900  
Fax.: (011) 3931-4387  
Email: [info@heatingcooling.com.br](mailto:info@heatingcooling.com.br)

MHA Engenharia Ltda  
Av. Maria Coelho Aguiar 215  
Bloco D 3º Andar  
Centro Empresarial de São Paulo  
(05805-000) São Paulo SP  
Tel.(011)3747 7711 FAX (011)3747 7700  
<http://www.mha.com.br>



Etapa

**PROJETO EXECUTIVO**

Título

**AR CONDICIONADO, VENTILAÇÃO E EXAUSTÃO**  
**PROJETO DE SUPORTES E MOLAS - NÍVEL 619 - ETAPA 3A-EIXOS 11 ao 21**

Codificação do documento (Arquivo CAD)

**R562-ACV-AB-DES-0410-R02**

Nº Cliente/Emp.

Codificação HC

Escala  
INDICADA

Data

25/07/17

Codificação do Cliente / Projetista

**PC43213\_410**

Elaborado por  
F.T.B.

**ACV**

**AB**

Número do desenho

**0410-R02**


**Racional**

## ÍNDICE:

- Nível 619 -Prateleira 1 ..... pags 001 a 006
- Nível 619 -Prateleira 2 ..... pags 007 a 010
- Nível 619 -Prateleira 3 ..... pags 011
- Nível 619 -Prateleira 4 ..... pags 012 a 013

## PLANTA CHAVE

SEM ESCALA

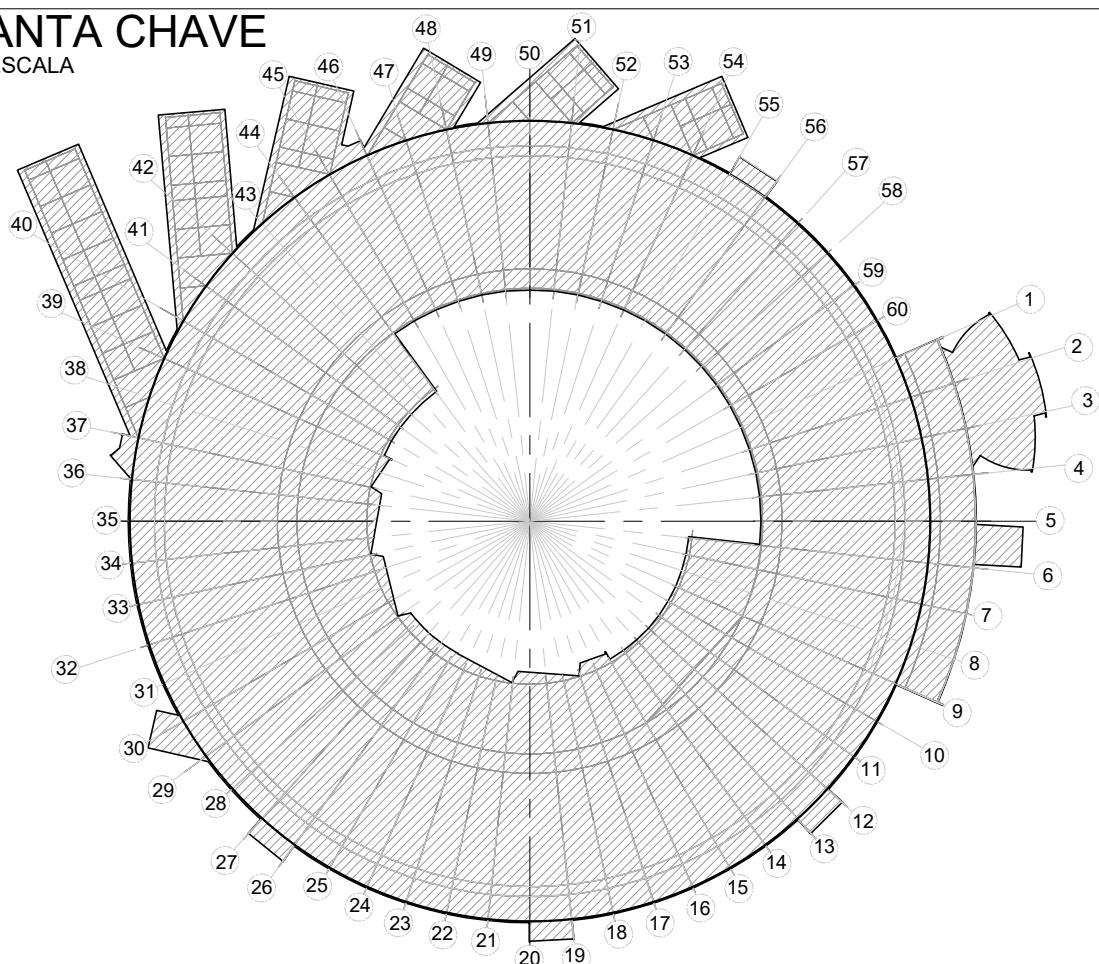

Rua: Mateus de Leão, 116  
Cep: 02731-050 – São Paulo  
Tel.: (0XX11) 3931-9900  
Email: info@heatingcooling.com.br

ASSUNTO:

**ÍNDICE E PLANTA CHAVE – ETAPA 3A**

OBRA:

**PROJETO SIRIUS**

ESC.

S/ESC

PROJ.:


FABIO T.

DATA:

25/07/2017

DES.No.

**R562-ACV-AB-DES-0410-R02**

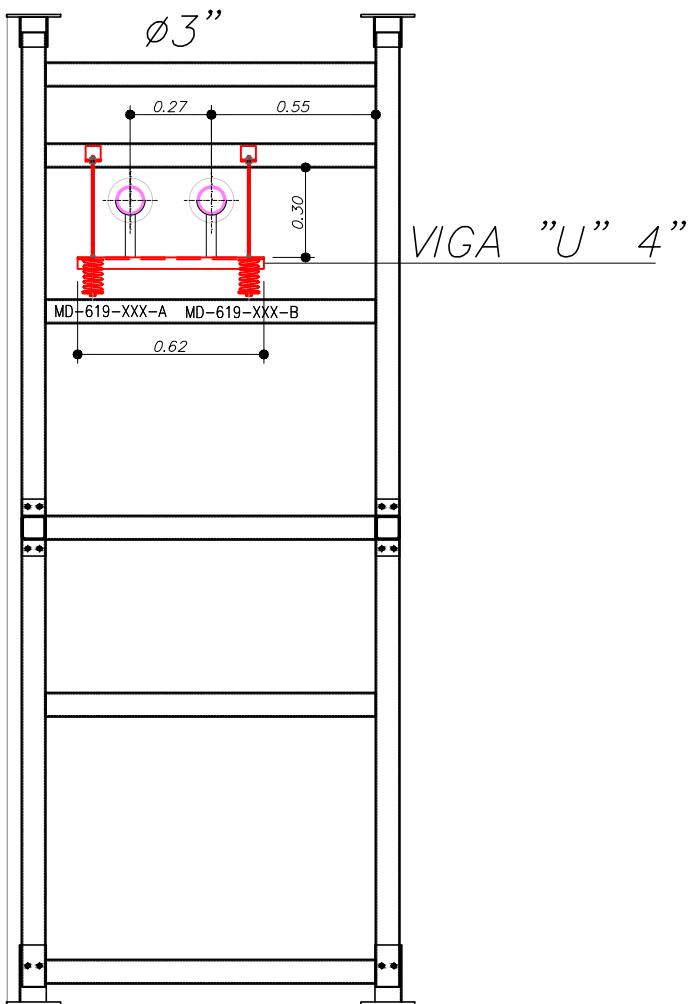

MOLA	CARGA	MODELO
MH-619-PR2.1-01 ao 03-A	80kg	RMAC-F2-1.0Y4
MH-619-PR2.1-01 ao 03-B	80kg	RMAC-F2-1.0Y4




Rua: Mateus de Leão, 116  
Cep: 02731-050 – São Paulo  
Tel.: (0XX11) 3931-9900  
Email: info@heatingcooling.com.br

## ASSUNTO:

**SUPORTE DE HIDRÁULICA – 619 – ETAPA 3A**  
**SH-619-PR2.1-01 ao SH-619-PR2.1-03**

OBRA: <b>PROJETO SIRIUS</b>	ESC. 1:25	PROJ.: FABIO T.	DATA: 25/07/2017	DES.No. <b>R562-ACV-AB-DES-0410-R02</b>
--------------------------------	--------------	--------------------	---------------------	--

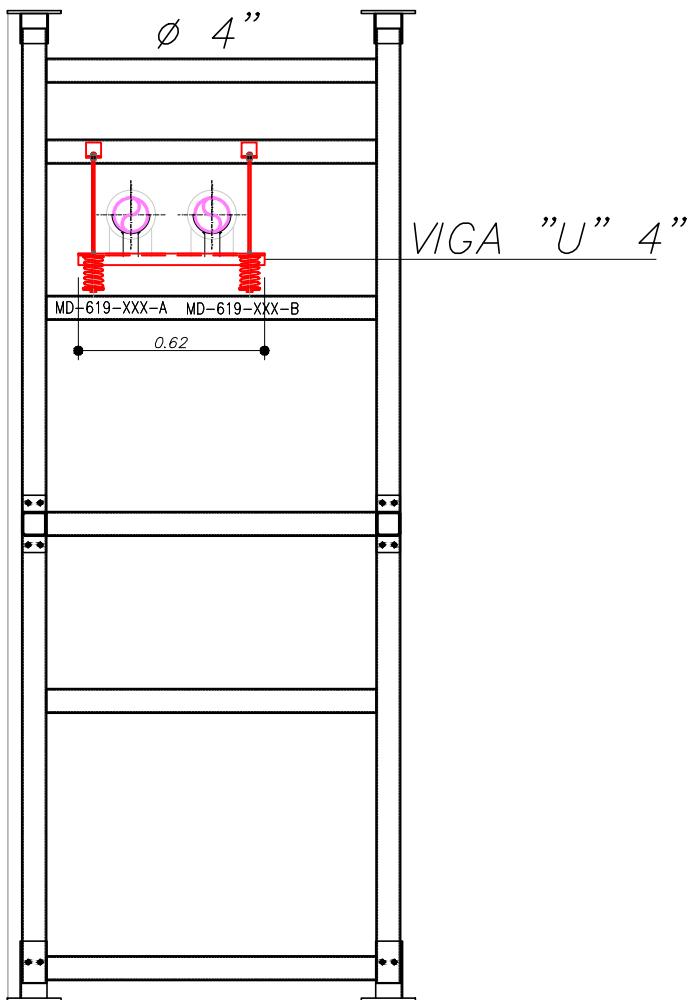

MOLA	CARGA	MODELO
MH-619-PR2.1-04-A	98kg	RMAC-F2-1.0Y4
MH-619-PR2.1-04-B	98kg	RMAC-F2-1.0Y4




Rua: Mateus de Leão, 116  
Cep: 02731-050 – São Paulo  
Tel.: (0XX11) 3931-9900  
Email: info@heatingcooling.com.br

## ASSUNTO:

**SUPORTE DE HIDRÁULICA – 619 – ETAPA 3A**  
**SH-619-PR2.1-04**

OBRA: <b>PROJETO SIRIUS</b>	ESC. 1:25	PROJ.: FABIO T.	DATA: 25/07/2017	DES.No. <b>R562-ACV-AB-DES-0410-R02</b>
--------------------------------	--------------	--------------------	---------------------	--

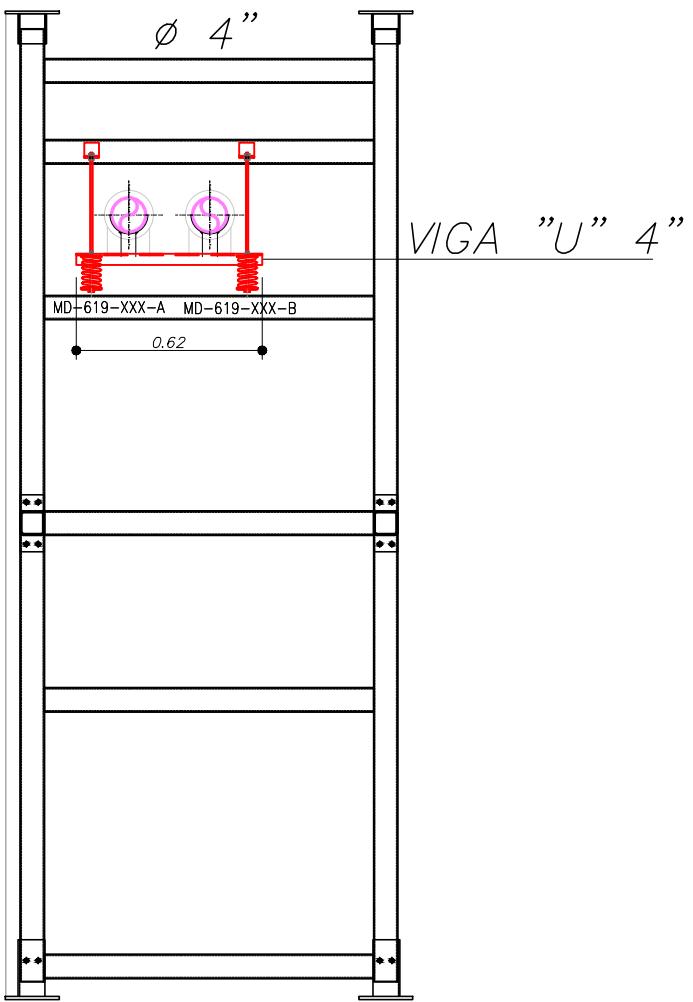

MOLA	CARGA	MODELO
MH-619-PR2.1-05e06-A	123kg	RMAC-F2-1.0Y5
MH-619-PR2.1-05e06-B	123kg	RMAC-F2-1.0Y5




Rua: Mateus de Leão, 116  
Cep: 02731-050 – São Paulo  
Tel.: (0XX11) 3931-9900  
Email: info@heatingcooling.com.br

## ASSUNTO:

**SUPORTE DE HIDRÁULICA – 619 – ETAPA 3A**  
**SH-619-PR2.1-05 ao SH-619-PR2.1-06**

OBRA: <b>PROJETO SIRIUS</b>	ESC. 1:25	PROJ.: FABIO T.	DATA: 25/07/2017	DES.No. <b>R562-ACV-AB-DES-0410-R02</b>
--------------------------------	--------------	--------------------	---------------------	--

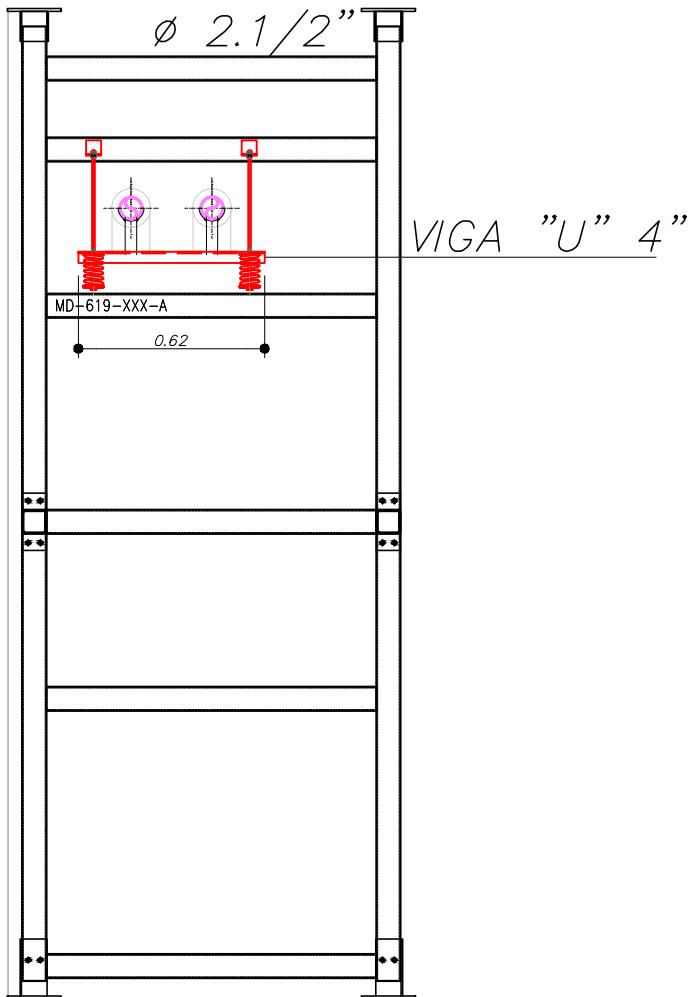

MOLA	CARGA	MODELO
MH-619-PR2.1-07a14-A	60kg	RMAC-F2-1.0Y3
MH-619-PR2.1-07a14-B	60kg	RMAC-F2-1.0Y3



Rua: Mateus de Leão, 116  
Cep: 02731-050 – São Paulo  
Tel.: (0XX11) 3931-9900  
Email: info@heatingcooling.com.br

ASSUNTO:

**SUPORTE DE HIDRÁULICA – 619 – ETAPA 3A**  
**SH-619-PR2.1-07 ao SH-619-PR2.1-14**

OBRA:

**PROJETO SIRIUS**

ESC.

1:25

PROJ.:


FABIO T.

DATA:

25/07/2017

DES.No.

**R562-ACV-AB-DES-0410-R02**

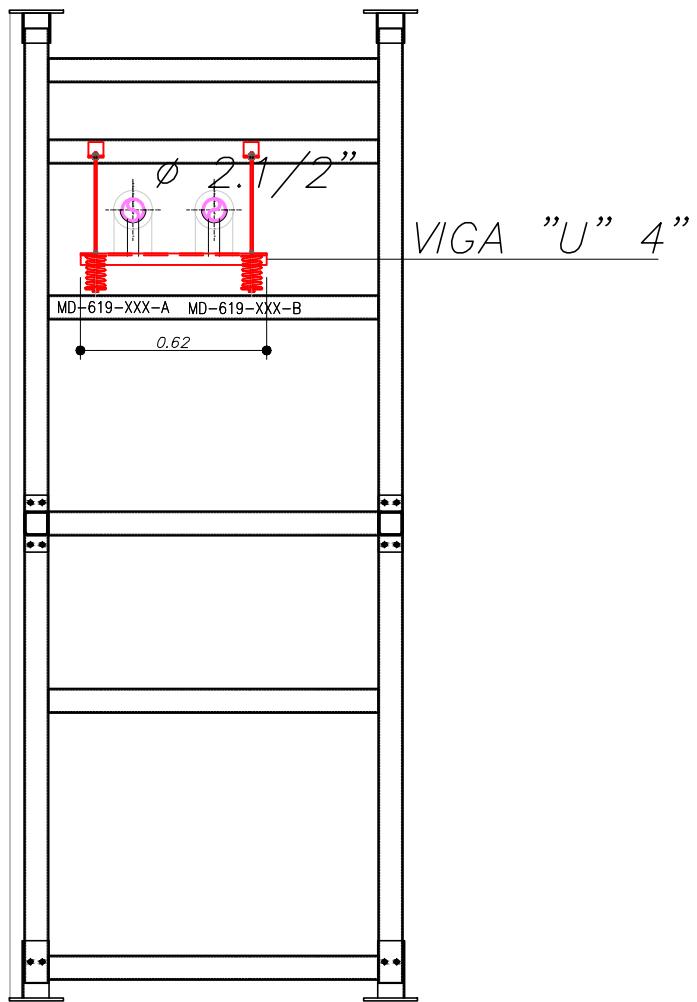

MOLA	CARGA	MODELO
MH-619-PR2.1-15-A	35kg	RMAC-F2-1.0Y2
MH-619-PR2.1-15-B	35kg	RMAC-F2-1.0Y2




Rua: Mateus de Leão, 116  
Cep: 02731-050 – São Paulo  
Tel.: (0XX11) 3931-9900  
Email: info@heatingcooling.com.br

ASSUNTO:

**SUPORTE DE HIDRÁULICA – 619 – ETAPA 3A**  
**SH-619-PR2.1-15**

OBRA: <b>PROJETO SIRIUS</b>	ESC. 1:25	PROJ.: FABIO T.	DATA: 25/07/2017	DES.No. <b>R562-ACV-AB-DES-0410-R02</b>
--------------------------------	--------------	--------------------	---------------------	--

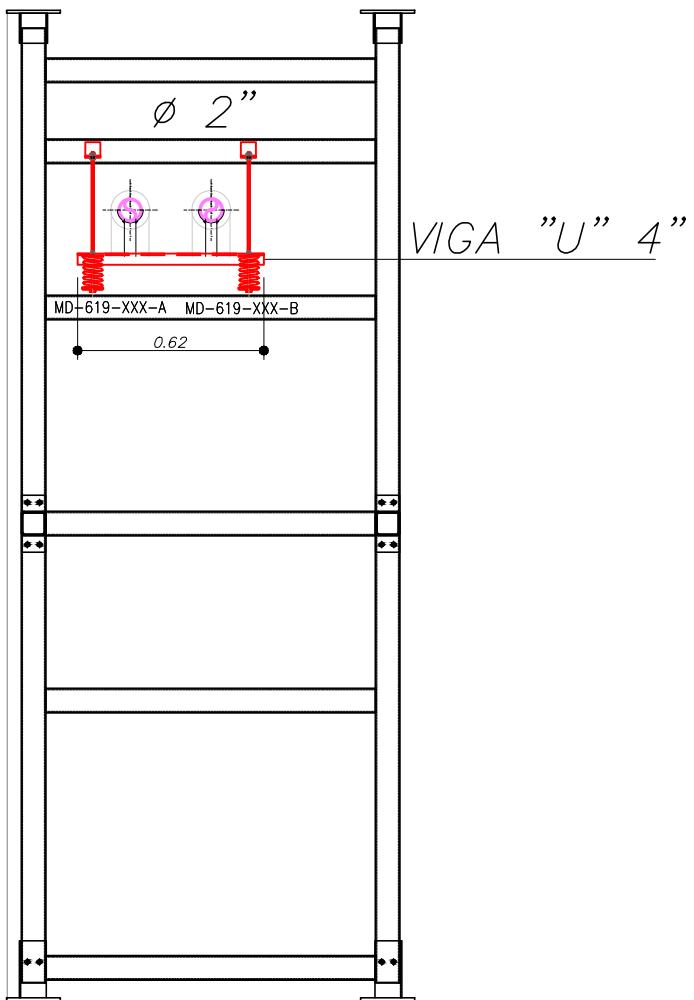

MOLA	CARGA	MODELO
MH-619-PR2.1-16e17-A	23kg	RMAC-F2-1.0Y0
MH-619-PR2.1-16e17-B	23kg	RMAC-F2-1.0Y0




Rua: Mateus de Leão, 116  
Cep: 02731-050 – São Paulo  
Tel.: (0XX11) 3931-9900  
Email: info@heatingcooling.com.br

## ASSUNTO:

**SUPORTE DE HIDRÁULICA – 619 – ETAPA 3A**  
**SH-619-PR2.1-16 ao SH-619-PR2.1-17**

OBRA: <b>PROJETO SIRIUS</b>	ESC. 1:25	PROJ.: FABIO T.	DATA: 25/07/2017	DES.No. <b>R562-ACV-AB-DES-0410-R02</b>
--------------------------------	--------------	--------------------	---------------------	--

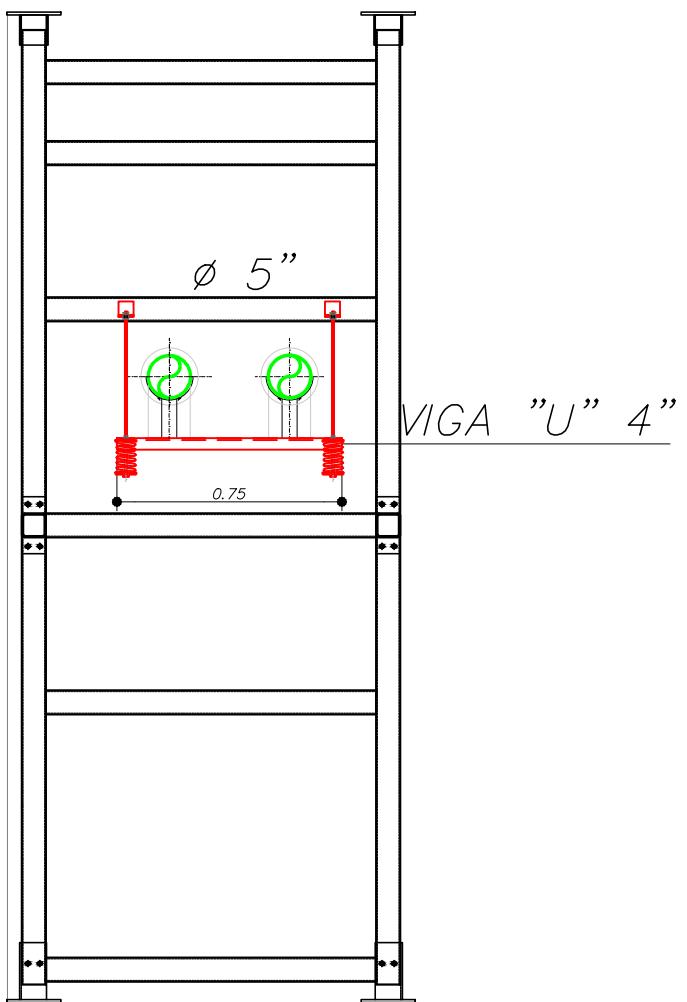

MOLA	CARGA	MODELO
MH-619-PR2.2-01e02-A	140kg	RMAC-F2-1.0Y5
MH-619-PR2.2-01e02-B	140kg	RMAC-F2-1.0Y5



Rua: Mateus de Leão, 116  
Cep: 02731-050 – São Paulo  
Tel.: (0XX11) 3931-9900  
Email: info@heatingcooling.com.br

## ASSUNTO:

**SUPORTE DE HIDRÁULICA – 619 – ETAPA 3A**  
**SH-619-PR2.2-01 ao SH-619-PR2.2-02**

OBRA:

**PROJETO SIRIUS**

ESC.

1:25

PROJ.:


FABIO T.

DATA:

25/07/2017

DES.No.

**R562-ACV-AB-DES-0410-R02**

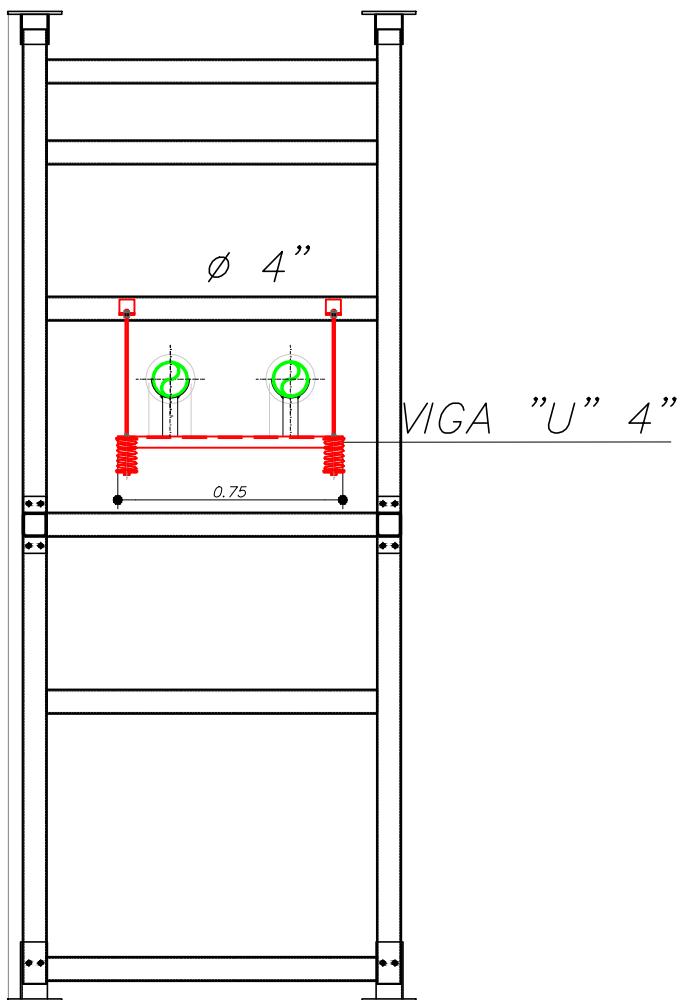

MOLA	CARGA	MODELO
MH-619-PR2.2-03-A	120kg	RMAC-F2-1.0Y5
MH-619-PR2.2-03-B	120kg	RMAC-F2-1.0Y5




Rua: Mateus de Leão, 116  
Cep: 02731-050 – São Paulo  
Tel.: (0XX11) 3931-9900  
Email: info@heatingcooling.com.br

## ASSUNTO:

**SUPORTE DE HIDRÁULICA – 619 – ETAPA 3A  
SH-619-PR2.2-03**

OBRA: <b>PROJETO SIRIUS</b>	ESC. 1:25	PROJ.: FABIO T.	DATA: 25/07/2017	DES.No. <b>R562-ACV-AB-DES-0410-R02</b>
--------------------------------	--------------	--------------------	---------------------	--

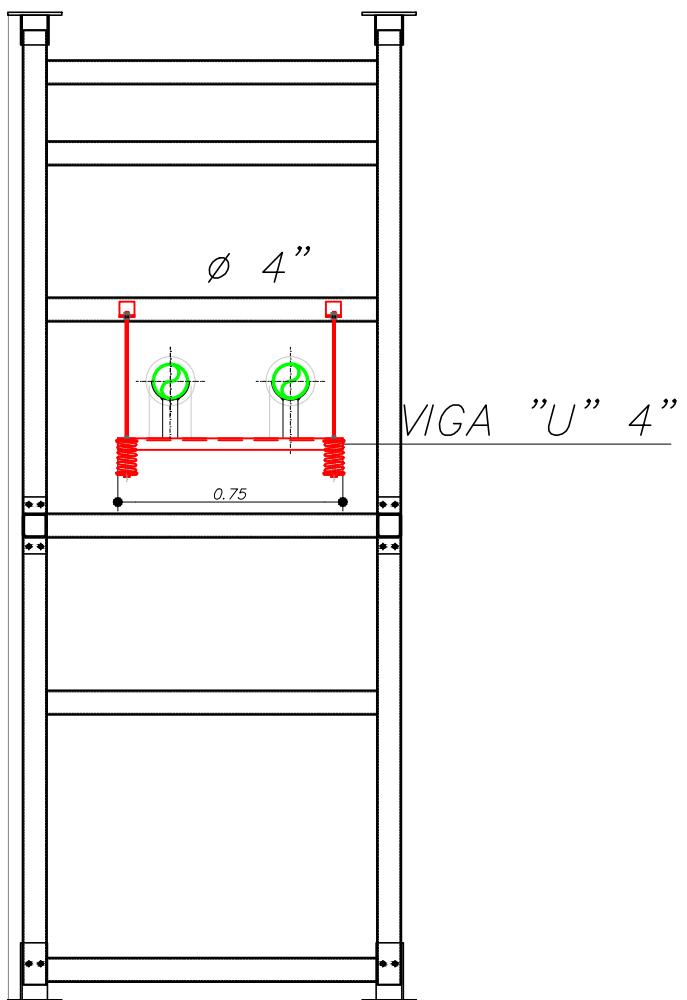

MOLA	CARGA	MODELO
MH-619-PR2.2-04a11-A	90kg	RMAC-F2-1.0Y4
MH-619-PR2.2-04a11-B	90kg	RMAC-F2-1.0Y4




Rua: Mateus de Leão, 116  
Cep: 02731-050 – São Paulo  
Tel.: (0XX11) 3931-9900  
Email: info@heatingcooling.com.br

## ASSUNTO:

**SUPORTE DE HIDRÁULICA – 619 – ETAPA 3A**  
**SH-619-PR2.2-04 ao SH-619-PR2.2-11**

OBRA: <b>PROJETO SIRIUS</b>	ESC. 1:25	PROJ.: FABIO T.	DATA: 25/07/2017	DES.No. <b>R562-ACV-AB-DES-0410-R02</b>
--------------------------------	--------------	--------------------	---------------------	--

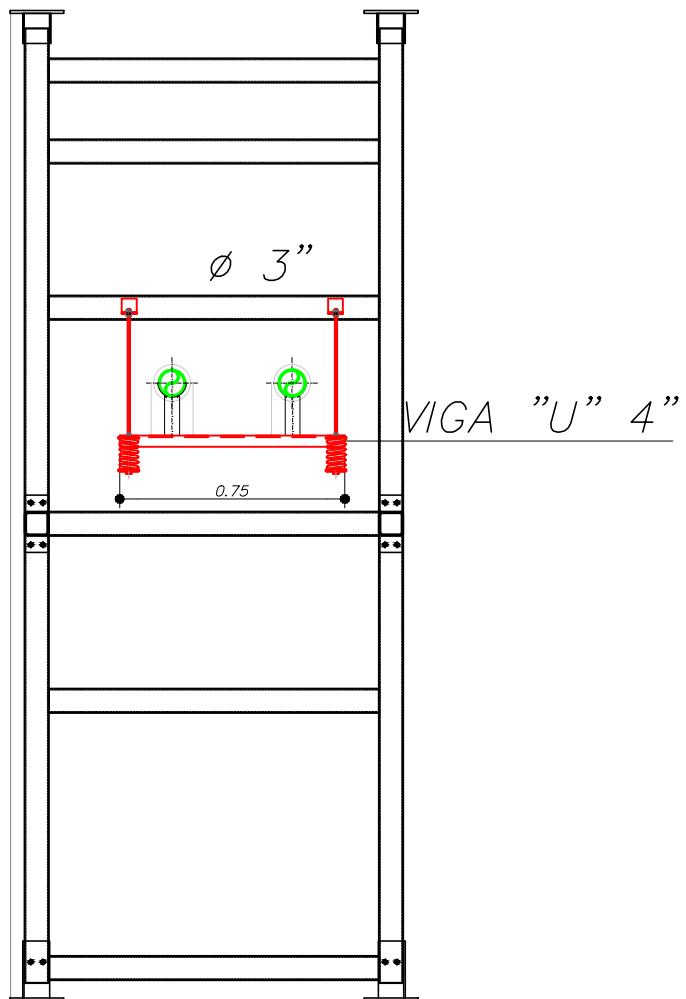

MOLA	CARGA	MODELO
MH-619-PR2.2-12a15-A	65kg	RMAC-F2-1.0Y3
MH-619-PR2.2-12a15-B	65kg	RMAC-F2-1.0Y3



Rua: Mateus de Leão, 116  
Cep: 02731-050 – São Paulo  
Tel.: (0XX11) 3931-9900  
Email: info@heatingcooling.com.br

## ASSUNTO:

**SUPORTE DE HIDRÁULICA – 619 – ETAPA 3A**  
**SH-619-PR2.2-12 ao SH-619-PR2.2-15**

OBRA:

**PROJETO SIRIUS**

ESC.

1:25

PROJ.:


FABIO T.

DATA:

25/07/2017

DES.No.

**R562-ACV-AB-DES-0410-R02**

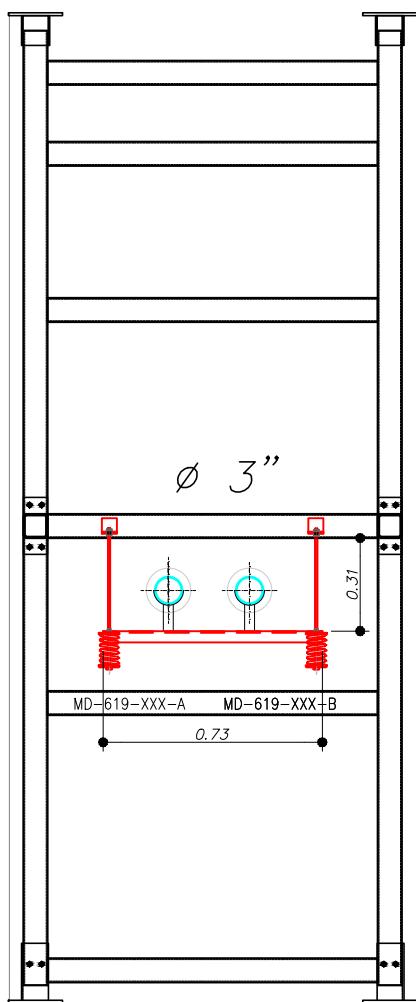

MOLA	CARGA	MODELO
MH-619-PR2.3-01a06-A	82kg	RMAC-F2-1.0Y4
MH-619-PR2.3-01a06-B	82kg	RMAC-F2-1.0Y4




Rua: Mateus de Leão, 116  
Cep: 02731-050 – São Paulo  
Tel.: (0XX11) 3931-9900  
Email: info@heatingcooling.com.br

ASSUNTO:

**SUPORTE DE HIDRÁULICA – 619 – ETAPA 3A**  
**SH-619-PR2.3-01 ao SH-619-PR2.3-06**

OBRA: <b>PROJETO SIRIUS</b>	ESC. 1:25	PROJ.: FABIO T.	DATA: 25/07/2017	DES.No. <b>R562-ACV-AB-DES-0410-R02</b>
--------------------------------	--------------	--------------------	---------------------	--

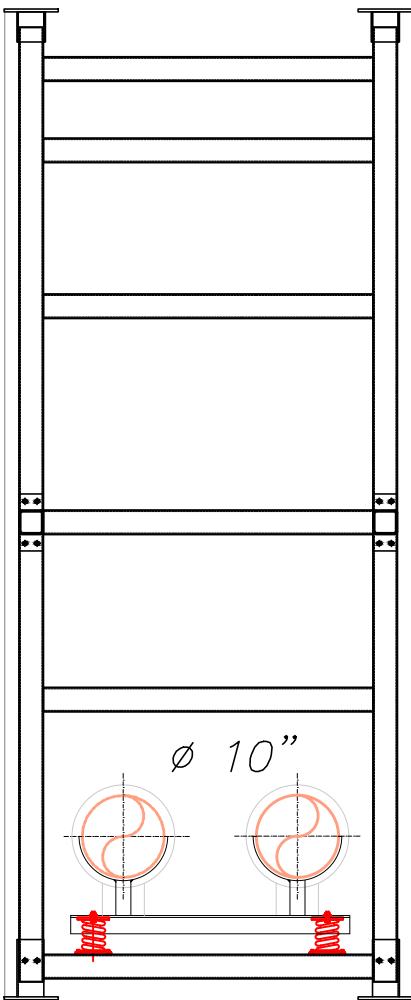

MOLA	CARGA	MODELO
MH-619-PR2.4-01a06-A	565kg	RMG 1.606F4-06
MH-619-PR2.4-01a06-B	565kg	RMG 1.606F4-06



Rua: Mateus de Leão, 116  
Cep: 02731-050 – São Paulo  
Tel.: (0XX11) 3931-9900  
Email: info@heatingcooling.com.br

## ASSUNTO:

**SUPORTE DE HIDRÁULICA – 619 – ETAPA 3A**  
**SH-619-PR2.4-01 ao SH-619-PR2.4-06**

OBRA:

**PROJETO SIRIUS**

ESC.

1:25

PROJ.:


FABIO T.

DATA:

25/07/2017

DES.No.

**R562-ACV-AB-DES-0410-R02**

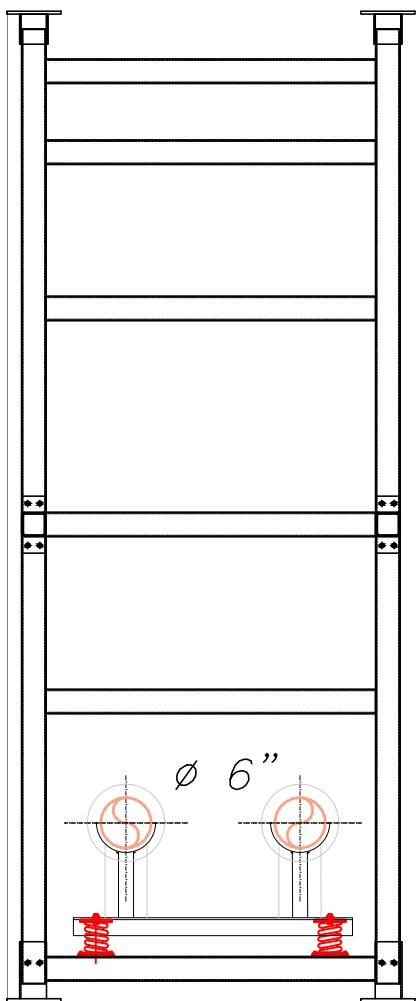

MOLA	CARGA	MODELO
MH-619-PR2.4-07a15-A	246kg	RMAC-F2-1.0Y7
MH-619-PR2.4-07a15-B	246kg	RMAC-F2-1.0Y7



Rua: Mateus de Leão, 116  
Cep: 02731-050 – São Paulo  
Tel.: (0XX11) 3931-9900  
Email: info@heatingcooling.com.br

ASSUNTO:

**SUPORTE DE HIDRÁULICA – 619 – ETAPA 3A**  
**SH-619-PR2.4-07 ao SH-619-PR2.4-15**

OBRA:

**PROJETO SIRIUS**

ESC.

1:25

PROJ.:


FABIO T.

DATA:

25/07/2017

DES.No.

**R562-ACV-AB-DES-0410-R02**

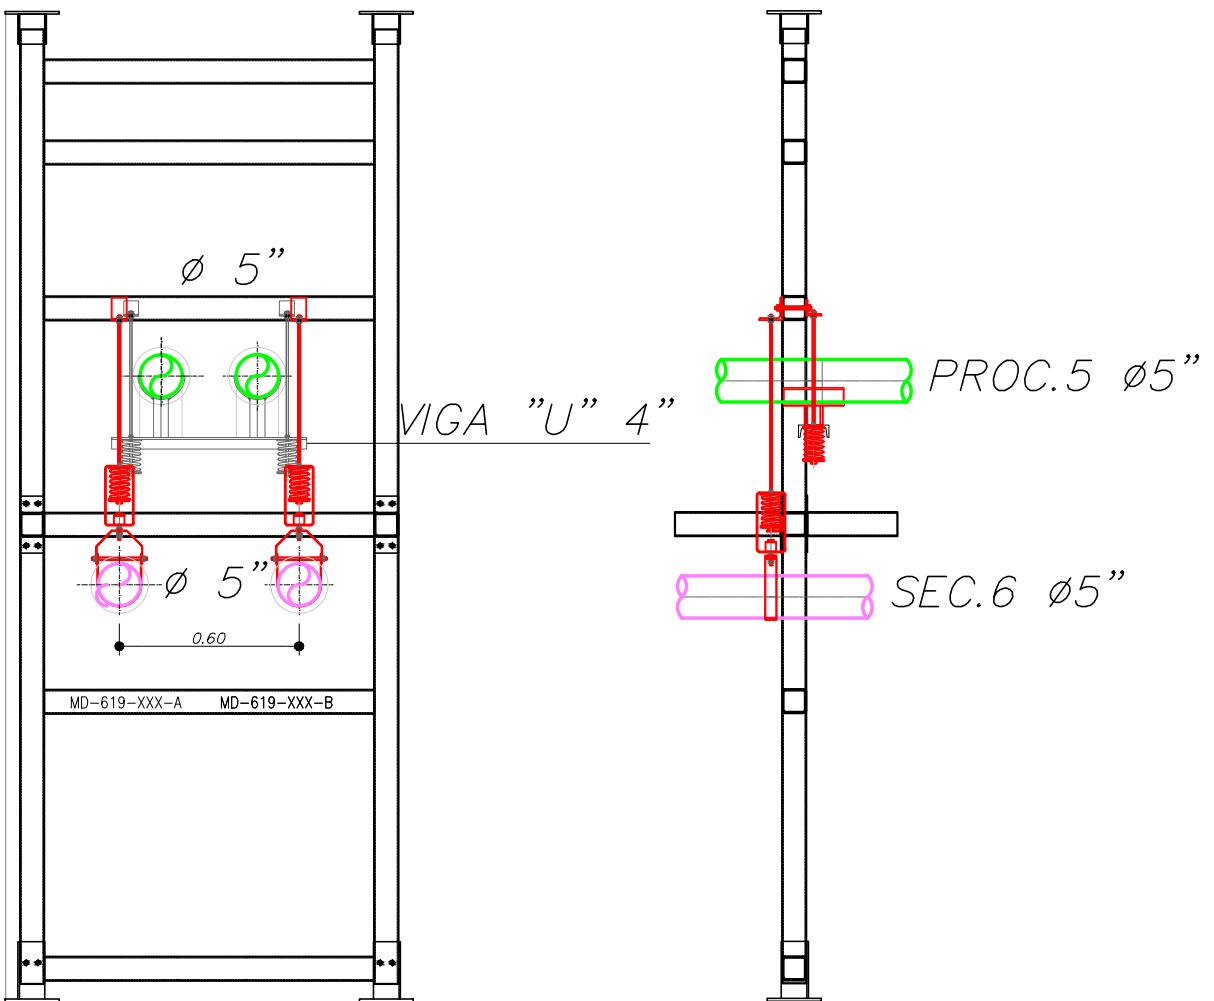

MOLA	CARGA	MODELO
MH-619-PR2.3-07a10-A	140kg	RMAC-F2-1.0Y5
MH-619-PR2.3-07a10-B	140kg	RMAC-F2-1.0Y5



Rua: Mateus de Leão, 116  
Cep: 02731-050 – São Paulo  
Tel.: (0XX11) 3931-9900  
Email: info@heatingcooling.com.br

ASSUNTO:

**SUPORTE DE HIDRÁULICA – 619 – ETAPA 3A**  
**SH-619-PR2.3-01 ao SH-619-PR2.3-06**

OBRA:

**PROJETO SIRIUS**

ESC.

1:25

PROJ.:

FABIO T.

DATA:

25/07/2017

DES.No.

**R562-ACV-AB-DES-0410-R02**

PROJETO SIRIUS  
CADERNO DE SUPORTES  
**ETAPA 3A**  
NÍVEL 619 – EIXOS 21 AO 31 (B-C)

Revisão Nº	Data	Aprovado	Descrição
0	25/07/2017	F.T.B	EMISSÃO INICIAL
1	25/07/2017	F.T.B	INCLUSÃO DO MODELO DOS AMORTECEDORES
2	13/05/2019	R.W.C.	AS BUILT



## AS BUILT


Declaramos que este desenho representa o serviço conforme efetivamente construído por esta empresa

Samira C. Rosa Senatore  
ENGº Responsável pela obra  
Crea nº 5061368016

<div style="background-color: green; color: white; padding: 10px; font-size: 2em; font-weight: bold;">Racional</div> <div style="margin-top: 10px;">Empreendimento</div> <div style="display: flex; justify-content: space-between;"> <div style="width: 45%;">  <b>CNPEM</b>            Centro Nacional de Pesquisa em Energia e Materiais         </div> <div style="width: 45%;">            Laboratório Nacional de Luz Síncrotron  <small>sirius</small> </div> </div>	<div style="text-align: center; margin-bottom: 10px;"> <b>SIR - PROJETO SIRIUS</b> </div> <div style="display: flex; justify-content: space-between;"> <div style="width: 45%;"> <div style="border-bottom: 1px solid black; padding-bottom: 5px;">Projeto</div> <div style="background-color: blue; color: white; padding: 10px; text-align: center;"> <b>HEATING®</b>  <b>COOLING</b> </div> </div> <div style="width: 45%;"> <div style="border-bottom: 1px solid black; padding-bottom: 5px;">Etapa</div> <div style="text-align: center;"> <b>PROJETO EXECUTIVO</b> </div> </div> </div> <div style="display: flex; justify-content: space-between; margin-top: 10px;"> <div style="width: 45%;"> <div style="border-bottom: 1px solid black; padding-bottom: 5px;">Título</div> <b>AR CONDICIONADO, VENTILAÇÃO E EXAUSTÃO PROJETO DE SUPORTES E MOLAS - NÍVEL 619 - eixos 21 a 31- ETAPA 3A</b> </div> <div style="width: 45%;"> <div style="border-bottom: 1px solid black; padding-bottom: 5px;">Codificação do documento (Arquivo CAD)</div> <b>R562-ACV-AB-DES-0412-R02</b> </div> </div> <div style="display: flex; justify-content: space-between; margin-top: 5px;"> <div style="width: 45%;"> <div style="border-bottom: 1px solid black; padding-bottom: 5px;">Codificação HC</div> </div> <div style="width: 45%;"> <div style="border-bottom: 1px solid black; padding-bottom: 5px;">Escala</div> <b>INDICADA</b> </div> </div> <div style="display: flex; justify-content: space-between; margin-top: 5px;"> <div style="width: 30%;"> <div style="border-bottom: 1px solid black; padding-bottom: 5px;">Data</div> <b>25/07/2017</b> </div> <div style="width: 30%;"> <div style="border-bottom: 1px solid black; padding-bottom: 5px;">Codificação do Cliente / Projetista</div> <b>PC43213_412</b> </div> <div style="width: 30%;"> <div style="border-bottom: 1px solid black; padding-bottom: 5px;">Elaborado por</div> <b>F.T.B.</b> </div> </div> <div style="display: flex; justify-content: space-between; margin-top: 5px;"> <div style="width: 45%; text-align: right;"> <div style="border-bottom: 1px solid black; padding-bottom: 5px;">Nº Cliente/Emp.</div> </div> <div style="width: 45%;"> <div style="border-bottom: 1px solid black; padding-bottom: 5px;">Número do desenho</div> <b>0412-R02</b> </div> </div> <div style="text-align: right; margin-top: 10px;">  </div>
---	---

## ÍNDICE:

- Nível 619 -Prateleira 1..... pags 001 a 002
- Nível 619 -Prateleira 2..... pags 003
- Nível 619 -Prateleira 3..... pags 004 a 006
- Nível 619 -Prateleira 4..... pags 007

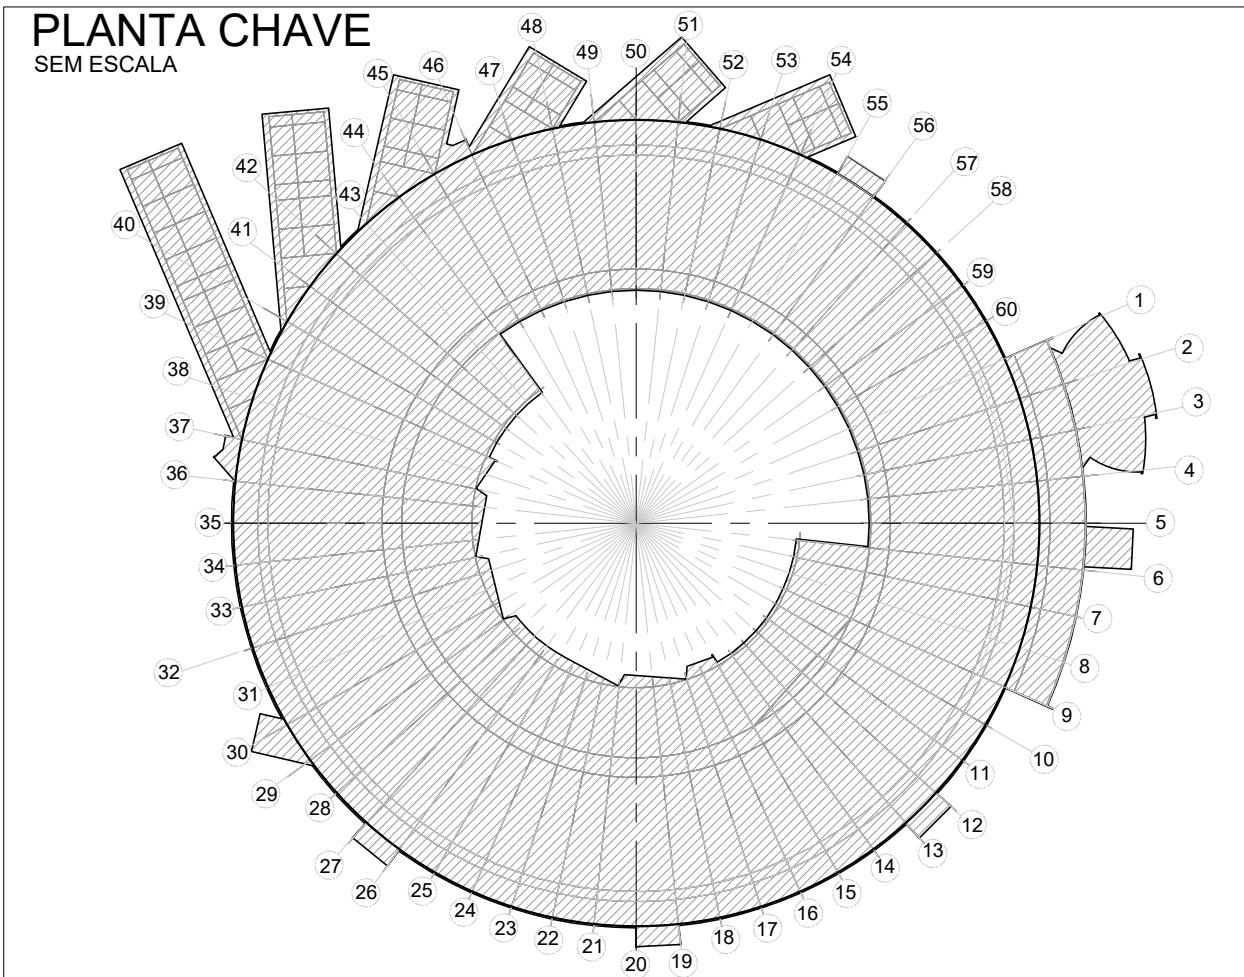


Rua: Mateus de Leão, 116  
Cep: 02731-050 – São Paulo  
Tel.: (0XX11) 3931-9900  
Email: info@heatingcooling.com.br

ASSUNTO:

**ÍNDICE E PLANTA CHAVE – ETAPA 3A**

OBRA: <b>PROJETO SIRIUS</b>	ESC. S/ESC	PROJ.: FABIO T.	DATA: 25/07/2017	DES.No. <b>R562-ACV-AB-DES-0412-R02</b>
--------------------------------	---------------	--------------------	---------------------	--

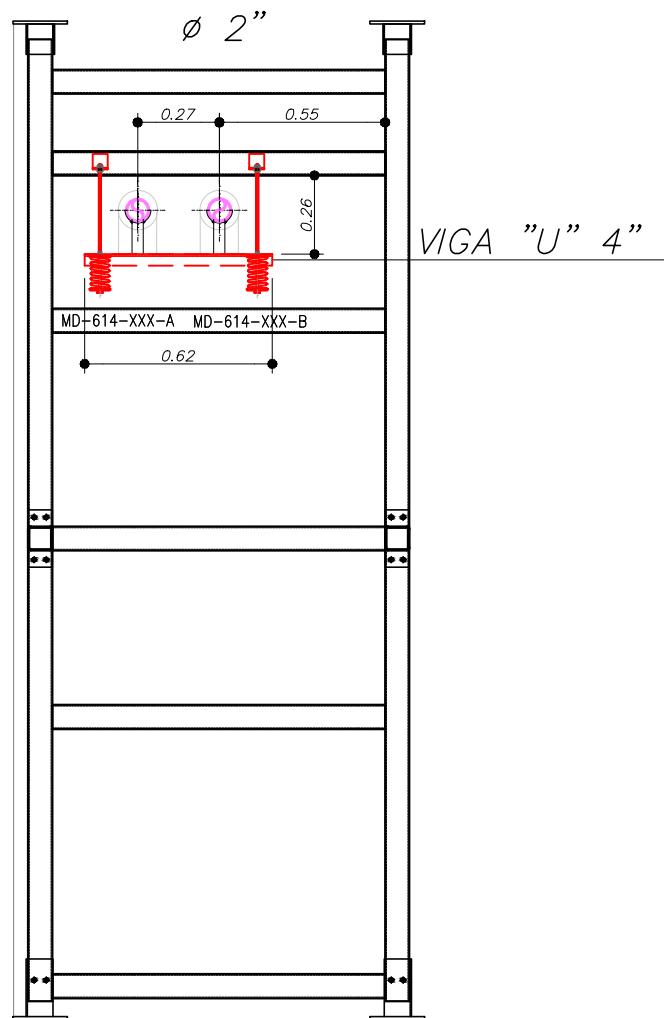

MOLA	CARGA	MODELO
MH-619-PR3.1-01a05-A	23kg	RMAC-F2-1.0Y0
MH-619-PR3.1-01a05-B	23kg	RMAC-F2-1.0Y0



Rua: Mateus de Leão, 116  
 Cep: 02731-050 - São Paulo  
 Tel.: (0XX11) 3931-9900  
 Email: info@heatingcooling.com.br

**ASSUNTO:**

**SUPORTE DE HIDRÁULICA – 619 – ETAPA 3A**  
**SH-619-PR3.1-01 ao SH-619-PR3.1-05**

**OBRA:**
**PROJETO SIRIUS**
**ESC.**

1:25


**PROJ.:**

FABIO T.

**DATA:**

25/07/2017

**DES.No.**
**R562-ACV-AB-DES-0412-R02**

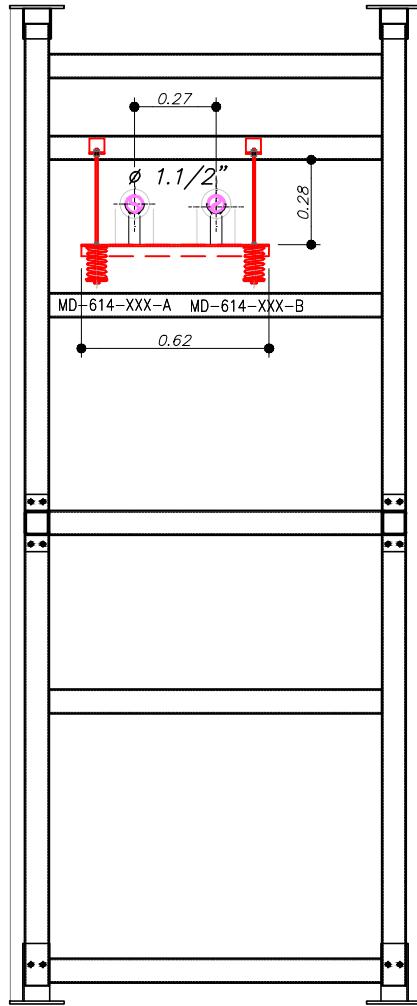

MOLA	CARGA	MODELO
MH-619-PR3.1-06a22-A	18kg	RMAC-F2-1.0Y0
MH-619-PR3.1-06a22-B	18kg	RMAC-F2-1.0Y0



Rua: Mateus de Leão, 116  
 Cep: 02731-050 – São Paulo  
 Tel.: (0XX11) 3931-9900  
 Email: info@heatingcooling.com.br

**ASSUNTO:**

**SUPORTE DE HIDRÁULICA – 619 – ETAPA 3A**  
**SH-619-PR3.1-06 ao SH-619-PR3.1-22**

**OBRA:**
**PROJETO SIRIUS**
**ESC.**

1:25


**PROJ.:**

FABIO T.

**DATA:**

25/07/2017

**DES.No.**
**R562-ACV-AB-DES-0412-R02**

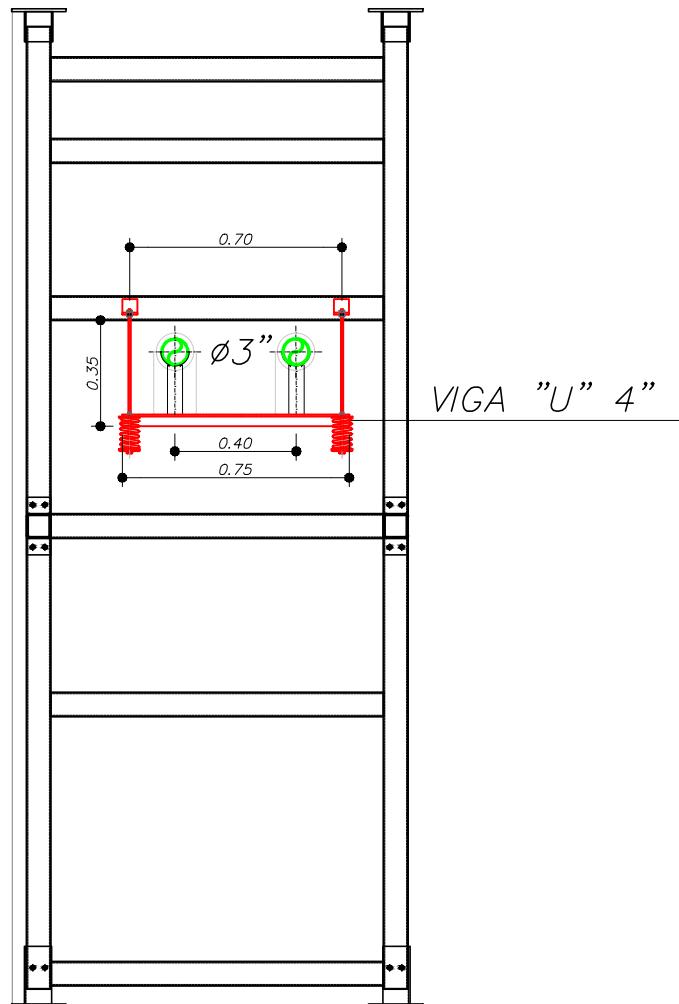

MOLA	CARGA	MODELO
MH-619-PR3.2-01a12-A	65kg	
MH-619-PR3.2-01a12-B	65kg	



Rua: Mateus de Leão, 116  
 Cep: 02731-050 - São Paulo  
 Tel.: (0XX11) 3931-9900  
 Email: info@heatingcooling.com.br

ASSUNTO:

**SUPORTE DE HIDRÁULICA - 619 - ETAPA 3A**  
**SH-619-PR3.2-01 A SH-619-PR3.2-12**

OBRA:

**PROJETO SIRIUS**

ESC.

1:25

PROJ.:


FABIO T.

DATA:

25/07/2017

DES.No.

**R562-ACV-AB-DES-0412-R02**

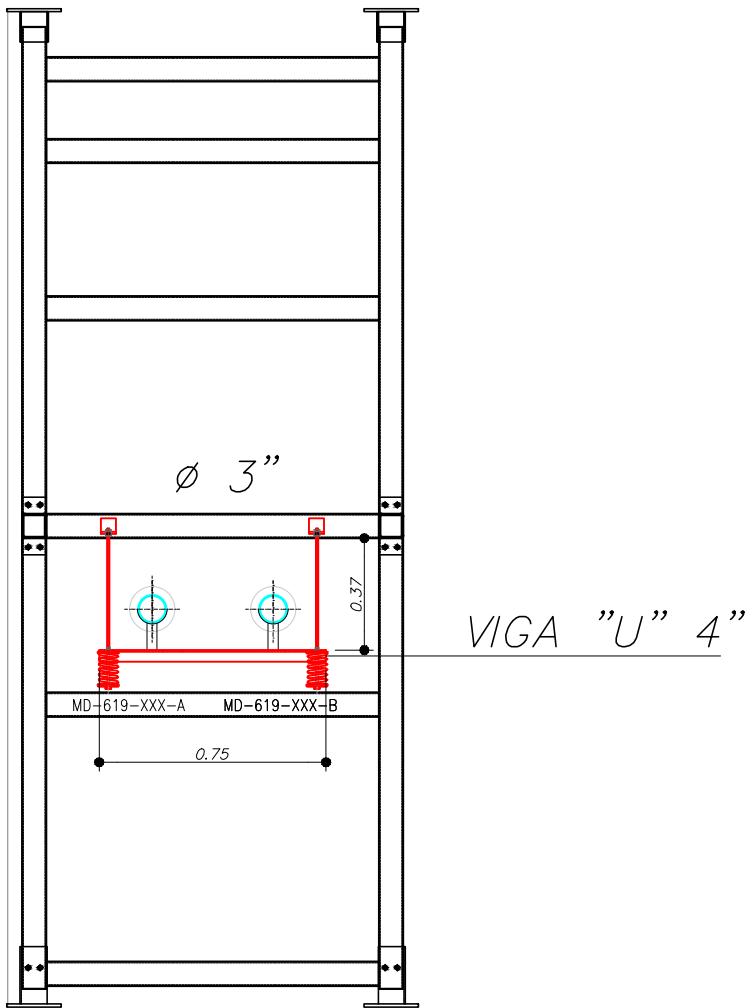

MOLA	CARGA	MODELO
MH-619-PR3.3-01a03-A	82kg	RMAC-F2-1.0Y4
MH-619-PR3.3-01a03-B	82kg	RMAC-F2-1.0Y4



Rua: Mateus de Leão, 116  
 Cep: 02731-050 – São Paulo  
 Tel.: (0XX11) 3931-9900  
 Email: info@heatingcooling.com.br

**ASSUNTO:**

**SUPORTE DE HIDRÁULICA – 619 – ETAPA 3A**  
**SH-619-PR3.3-01 ao SH-619-PR3.2-03**

OBRA:

**PROJETO SIRIUS**

ESC.

1:25

PROJ.:


FABIO T.

DATA:

25/07/2017

DES.No.

**R562-ACV-AB-DES-0412-R02**

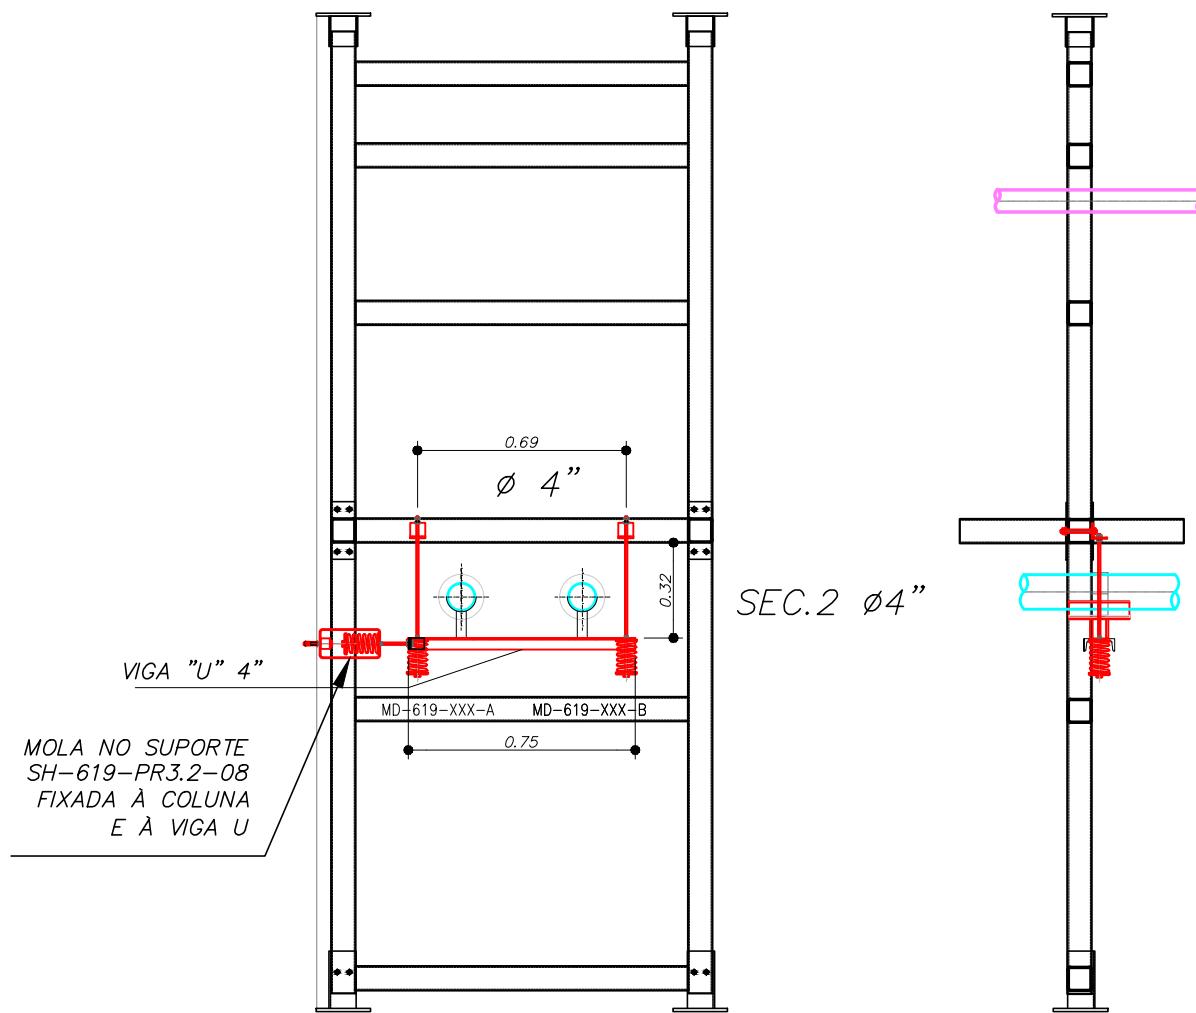

MOLA	CARGA	MODELO
MH-619-PR3.3-04a11-A	123kg	RMAC-F2-1.0Y5
MH-619-PR3.3-04a11-B	123kg	RMAC-F2-1.0Y5



Rua: Mateus de Leão, 116  
 Cep: 02731-050 - São Paulo  
 Tel.: (0XX11) 3931-9900  
 Email: info@heatingcooling.com.br

**ASSUNTO:**

**SUPORTE DE HIDRÁULICA - 619 - ETAPA 3A**  
**SH-619-PR3.3-04 A SH-619-PR3.3-11**

OBRA:

**PROJETO SIRIUS**

ESC.

1:25

PROJ.:


FABIO T.

DATA:

25/07/2017

DES.No.

**R562-ACV-AB-DES-0412-R02**

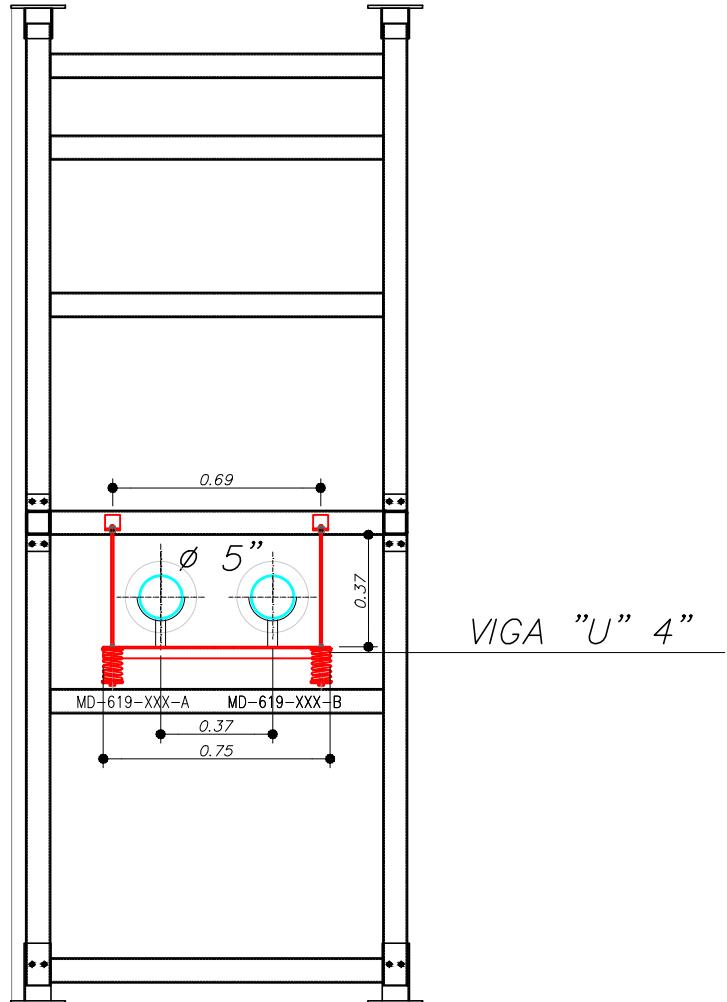

MOLA	CARGA	MODELO
MH-619-PR3.3-12a15-A	178kg	
MH-619-PR3.3-12a15-B	178kg	



Rua: Mateus de Leão, 116  
Cep: 02731-050 – São Paulo  
Tel.: (0XX11) 3931-9900  
Email: info@heatingcooling.com.br

## ASSUNTO:

**SUPORTE DE HIDRÁULICA – 619 – ETAPA 3A**  
**SH-619-PR3.3-12 A SH-619-PR3.3-15**

OBRA:

**PROJETO SIRIUS**

ESC.

1:25

PROJ.:


FABIO T.

DATA:

25/07/2017

DES.No.

**R562-ACV-AB-DES-0412-R02**

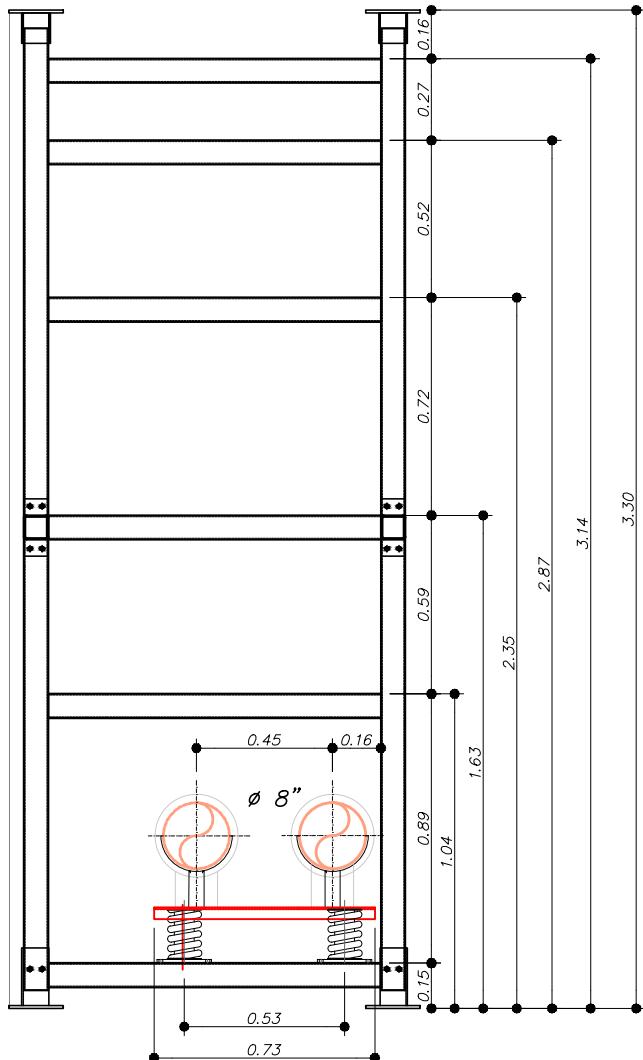

MOLA	CARGA	MODELO
MH-619-PR3.4-01a06-A	360kg	RMG 1.606F4-04
MH-619-PR3.4-01a06-B	360kg	RMG 1.606F4-04



Rua: Mateus de Leão, 116  
Cep: 02731-050 – São Paulo  
Tel.: (0XX11) 3931-9900  
Email: info@heatingcooling.com.br

ASSUNTO:

**SUPORTE DE HIDRÁULICA – 619 – ETAPA 3A**  
**SH-619-PR3.4-01 a SH-619-PR3.4-06**

OBRA:

**PROJETO SIRIUS**

ESC.

1:25

PROJ.:

FABIO T.

DATA:

25/07/2017

DES.No.

**R562-ACV-AB-DES-0412-R02**

**PROJETO SIRIUS**  
**CADERNO DE SUPORTES**

# ETAPA 3A

NÍVEL 619 – EIXOS 41 AO 51 (B-C)

Revisão Nº	Data	Aprovado	Descrição
0	02/06/2017	F.T.B	EMISSÃO INICIAL
1	26/07/2017	F.T.B	INCLUSÃO DE MODELOS DE MOLAS
2	13/05/2019	R.W.C.	AS BUILT



**AS BUILT**

Declaramos que este desenho representa o serviço conforme efetivamente construído por esta empresa

Samira C. Rosa Senatore  
ENGº Responsável pela obra  
Crea nº 5061368016

Empreendimento



**CNPEM**  
Centro Nacional de Pesquisa  
em Energia e Materiais



Laboratório Nacional  
de Luz Síncrotron

CNPEM - LNLS  
Rua Giuseppe Máximo Scolfaro, 10.000 Bairro Guará  
Barão Geraldo, Campinas - SP

**SIR - PROJETO SIRIUS**

Projeto



Rua: Matheus de Leão, 116  
Cep: 02731-050 – São Paulo  
Tel.: (011) 3931-9900  
Fax.: (011) 3931-4387  
Email: info@heatingcooling.com.br

MHA Engenharia Ltda  
Av. Maria Coelho Aguiar 215  
Bloco D 3º Andar  
Centro Empresarial do São Paulo  
(05805-000) São Paulo SP  
Tel.(011)3747 7711 FAX (011)3747 7700  
http://www.mha.com.br



Etapa

**PROJETO EXECUTIVO**

Título

**AR CONDICIONADO, VENTILAÇÃO E EXAUSTÃO**  
**PROJETO DE SUPORTES E MOLAS - NÍVEL 619 - ETAPA 3A-EIXOS 41 ao 51**

Codificação do documento (Arquivo CAD)

**R562-ACV-AB-DES-0416-R02**

Nº Cliente/Emp.

Codificação HC

Escala  
INDICADA

Data

02/06/2017

Codificação do Cliente / Projetista  
**PC43213\_416**

Elaborado por  
F.T.B.

**ACV**

**AB**


Número do desenho

**0416-R02**

**Racional**

## ÍNDICE:

- Nível 619 -Prateleira 1..... pags 001 a 005
- Nível 619 -Prateleira 2..... pags 006 a 012
- Nível 619 -Prateleira 3..... pags 013
- Nível 619 -Prateleira 4..... pags 013 a 014

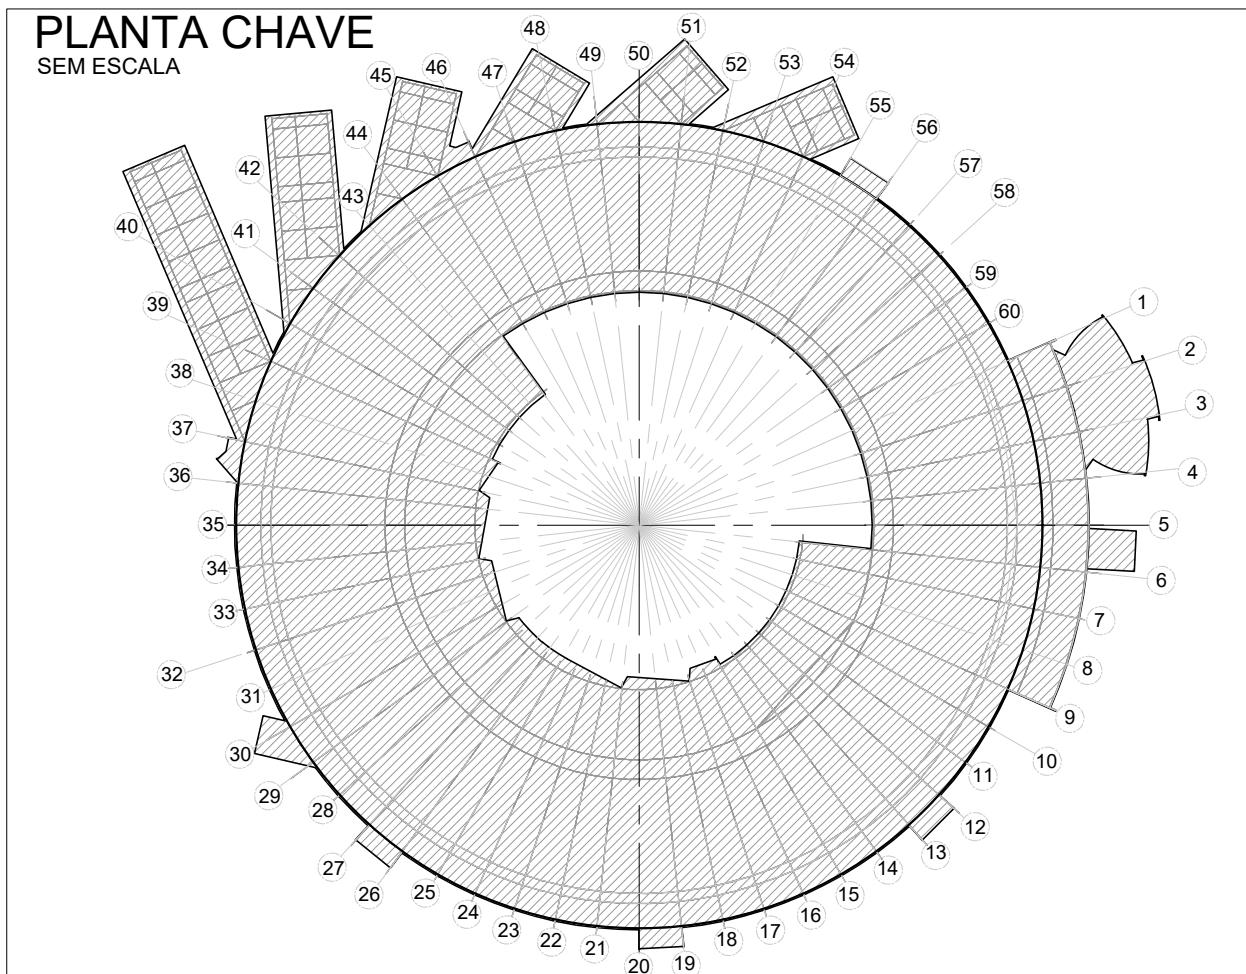


Rua: Mateus de Leão, 116  
Cep: 02731-050 – São Paulo  
Tel.: (0XX11) 3931-9900  
Email: info@heatingcooling.com.br

ASSUNTO:

**ÍNDICE E PLANTA CHAVE – ETAPA 3A**

OBRA: <b>PROJETO SIRIUS</b>	ESC. S/ESC	PROJ.: FABIO T.	DATA: 02/06/17	DES.No. <b>R562-ACV-AB-DES-0416-R02</b>
--------------------------------	---------------	--------------------	-------------------	--

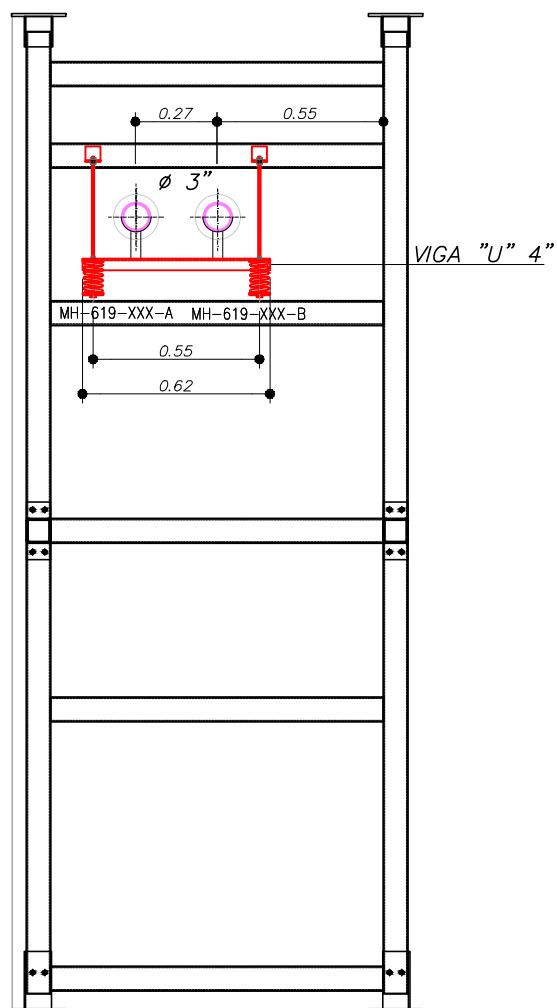

MOLA	CARGA	MODELO
MH-619-PR5.1-01e02-A	85kg	RMAC F2-1.0Y4
MH-619-PR5.1-01e02-B	85kg	RMAC F2-1.0Y4



Rua: Mateus de Leão, 116  
 Cep: 02731-050 - São Paulo  
 Tel.: (0XX11) 3931-9900  
 Email: info@heatingcooling.com.br

**ASSUNTO:**

**SUPORTE DE HIDRÁULICA – 619 – ETAPA 3A**  
**SH-619-PR5.1-01 ao SH-619-PR5.1-02**

**OBRA:**
**PROJETO SIRIUS**
**ESC.**

1:25


**PROJ.:**

FABIO T.

**DATA:**

02/06/17

**DES.No.**
**R562-ACV-AB-DES-0416-R02**

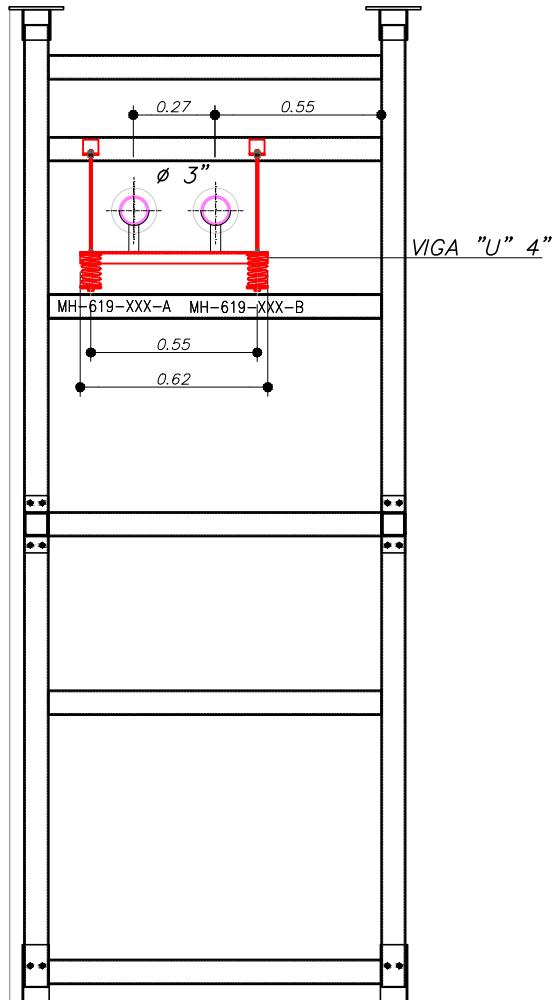

MOLA	CARGA	MODELO
MH-619-PR5.1-03a06-A	80kg	RMAC F2-1.0Y4
MH-619-PR5.1-03a06-B	80kg	RMAC F2-1.0Y4



Rua: Mateus de Leão, 116  
Cep: 02731-050 – São Paulo  
Tel.: (0XX11) 3931-9900  
Email: info@heatingcooling.com.br

ASSUNTO:

**SUPORTE DE HIDRÁULICA – 619 – ETAPA 3A**  
**SH-619-PR5.1-03 ao SH-619-PR5.1-09**

OBRA:

**PROJETO SIRIUS**

ESC.

1:25

PROJ.:


FABIO T.

DATA:

02/06/17

DES.No.

**R562-ACV-AB-DES-0416-R02**

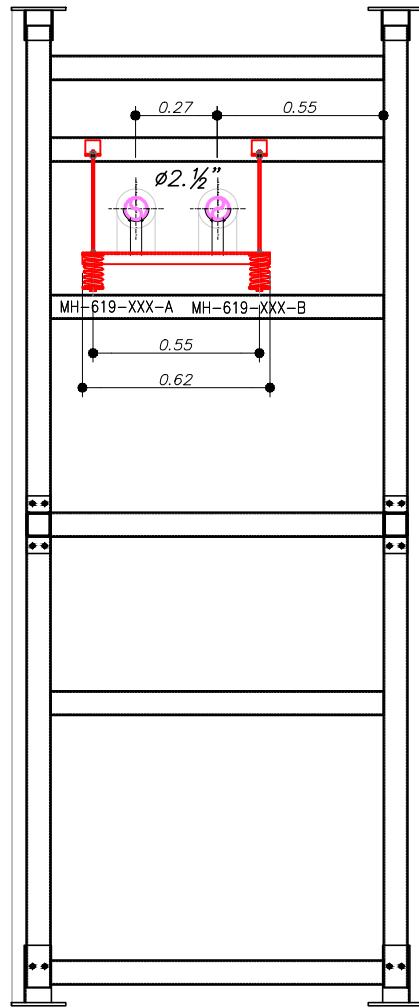

MOLA	CARGA	MODELO
MH-619-PR5.1-07a13-A	60kg	RMAC F2-1.0Y3
MH-619-PR5.1-07a13-B	60kg	RMAC F2-1.0Y3



Rua: Mateus de Leão, 116  
Cep: 02731-050 – São Paulo  
Tel.: (0XX11) 3931-9900  
Email: info@heatingcooling.com.br

ASSUNTO:

**SUPORTE DE HIDRÁULICA – 619 – ETAPA 3A  
SH-619-PR5.1-10**

OBRA:

**PROJETO SIRIUS**

ESC.

1:25

PROJ.:


FABIO T.

DATA:

02/06/17

DES.No.

**R562-ACV-AB-DES-0416-R02**

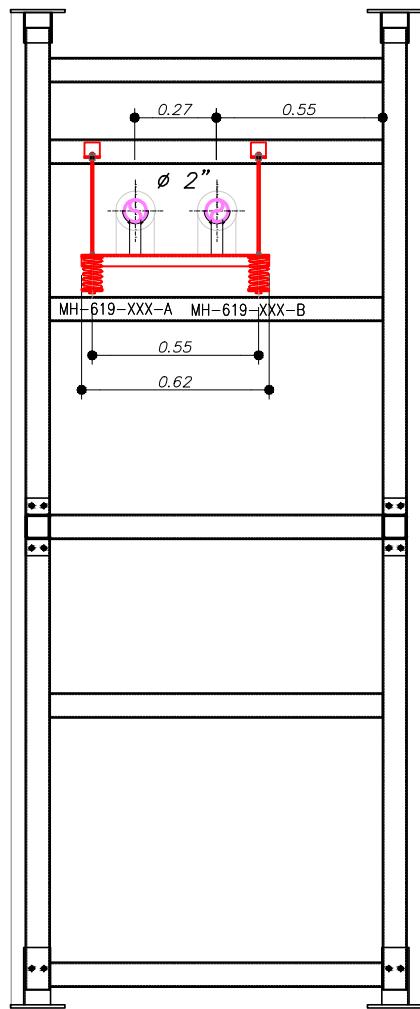

MOLA	CARGA	MODELO
MH-619-PR5.1-14-A	45kg	RMAC F2-1.0Y2
MH-619-PR5.1-14-B	45kg	RMAC F2-1.0Y2



Rua: Mateus de Leão, 116  
 Cep: 02731-050 - São Paulo  
 Tel.: (0XX11) 3931-9900  
 Email: info@heatingcooling.com.br

**ASSUNTO:**

**SUPORTE DE HIDRÁULICA – 619 – ETAPA 3A**  
**SH-619-PR5.1-11 ao SH-619-PR5.1-19**

**OBRA:**
**PROJETO SIRIUS**
**ESC.**

1:25


**PROJ.:**

FABIO T.

**DATA:**

02/06/17

**DES.No.**
**R562-ACV-AB-DES-0416-R02**

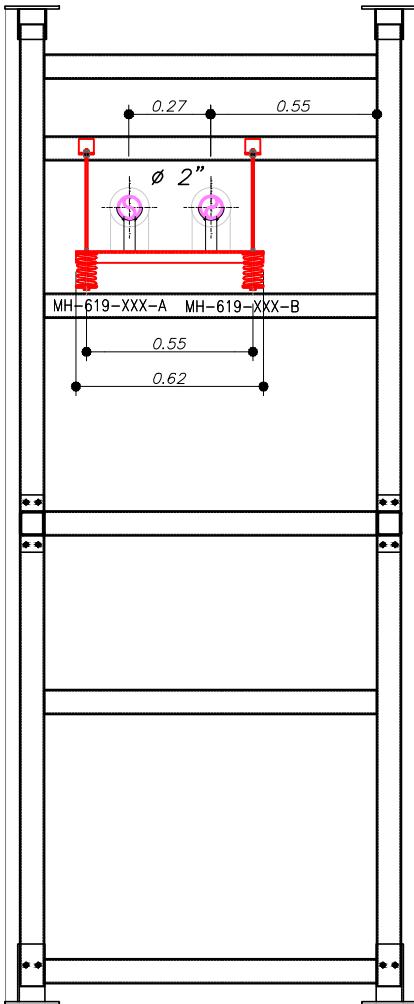

MOLA	CARGA	MODELO
MH-619-PR5.1-15a18-A	23kg	RMAC F2-1.0Y1
MH-619-PR5.1-15a18-B	23kg	RMAC F2-1.0Y1



Rua: Mateus de Leão, 116  
 Cep: 02731-050 – São Paulo  
 Tel.: (0XX11) 3931-9900  
 Email: info@heatingcooling.com.br

## ASSUNTO:

**SUPORTE DE HIDRÁULICA – 619 – ETAPA 3A**  
**SH-619-PR5.1-20**

OBRA:

**PROJETO SIRIUS**

ESC.

1:25

PROJ.:


FABIO T.

DATA:

02/06/17

DES.No.

**R562-ACV-AB-DES-0416-R02**

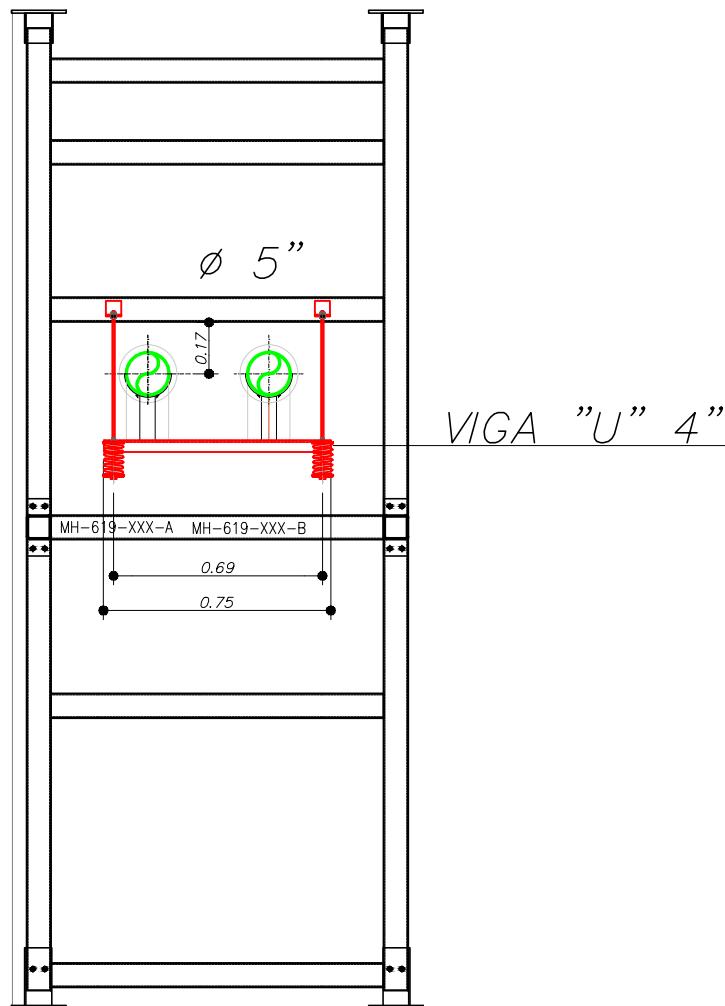

MOLA	CARGA	MODELO
MH-619-PR5.2-01-A	140kg	RMAC F2-1.0Y5
MH-619-PR5.2-01-B	140kg	RMAC F2-1.0Y5



Rua: Mateus de Leão, 116  
 Cep: 02731-050 - São Paulo  
 Tel.: (0XX11) 3931-9900  
 Email: info@heatingcooling.com.br

**ASSUNTO:**

**SUPORTE DE HIDRÁULICA – 619 – ETAPA 3A**  
**SH-619-PR5.2-01 ao SH-619-PR5.2-03**

**OBRA:**
**PROJETO SIRIUS**
**ESC.**

1:25


**PROJ.:**

FABIO T.

**DATA:**

02/06/17

**DES.No.**
**R562-ACV-AB-DES-0416-R02**

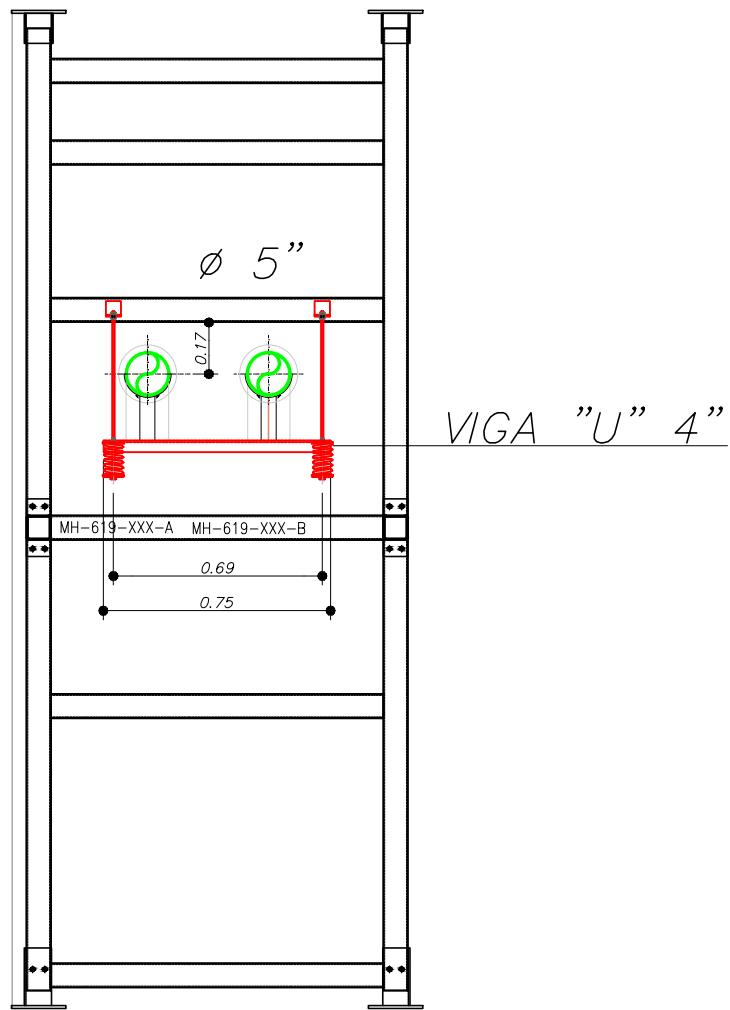

MOLA	CARGA	MODELO
MH-619-PR5.2-02-A	125kg	RMAC F2-1.0Y5
MH-619-PR5.2-02-B	110kg	RMAC F2-1.0Y5



Rua: Mateus de Leão, 116  
Cep: 02731-050 - São Paulo  
Tel.: (0XX11) 3931-9900  
Email: info@heatingcooling.com.br

ASSUNTO:

**SUPORTE DE HIDRÁULICA - 619 - ETAPA 3A  
SH-619-PR5.2-04**

OBRA:

**PROJETO SIRIUS**

ESC.

1:25

PROJ.:


FABIO T.

DATA:

02/06/17

DES.No.

**R562-ACV-AB-DES-0416-R02**

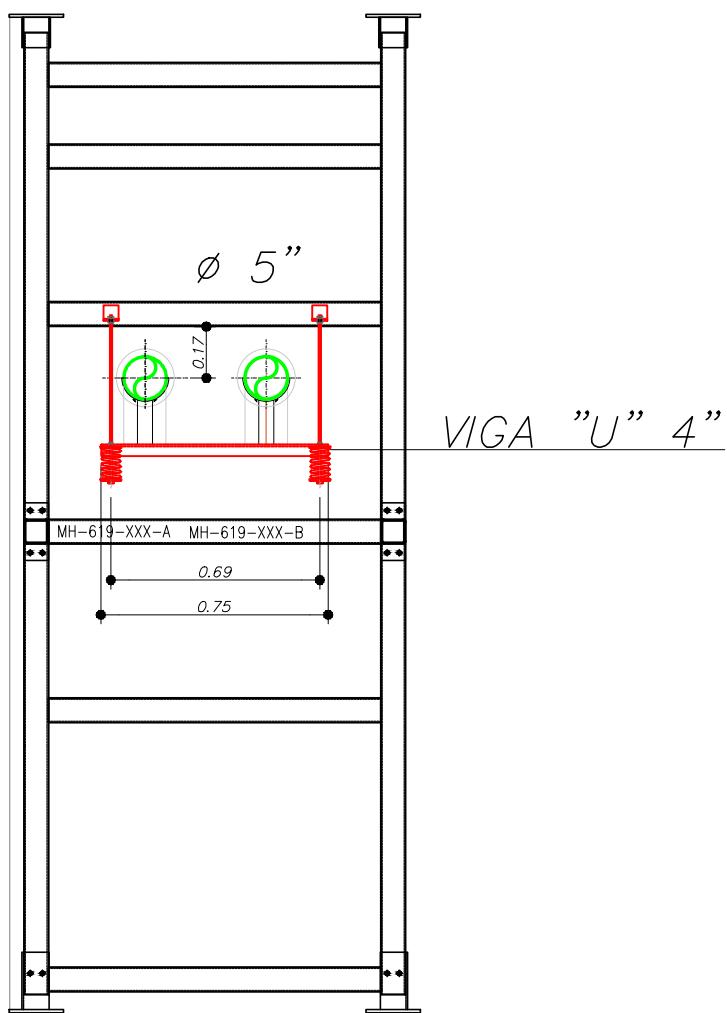

MOLA	CARGA	MODELO
MH-619-PR5.2-03-A	250kg	RMAC F2-1.0Y7
MH-619-PR5.2-03-B	220kg	RMAC F2-1.0Y7



Rua: Mateus de Leão, 116  
Cep: 02731-050 – São Paulo  
Tel.: (0XX11) 3931-9900  
Email: info@heatingcooling.com.br

ASSUNTO:

**SUPORTE DE HIDRÁULICA – 619 – ETAPA 3A**  
**SH-619-PR5.2-05 ao SH-619-PR5.2-12**

OBRA:

**PROJETO SIRIUS**

ESC.

1:25

PROJ.:


FABIO T.

DATA:

02/06/17

DES.No.

**R562-ACV-AB-DES-0416-R02**

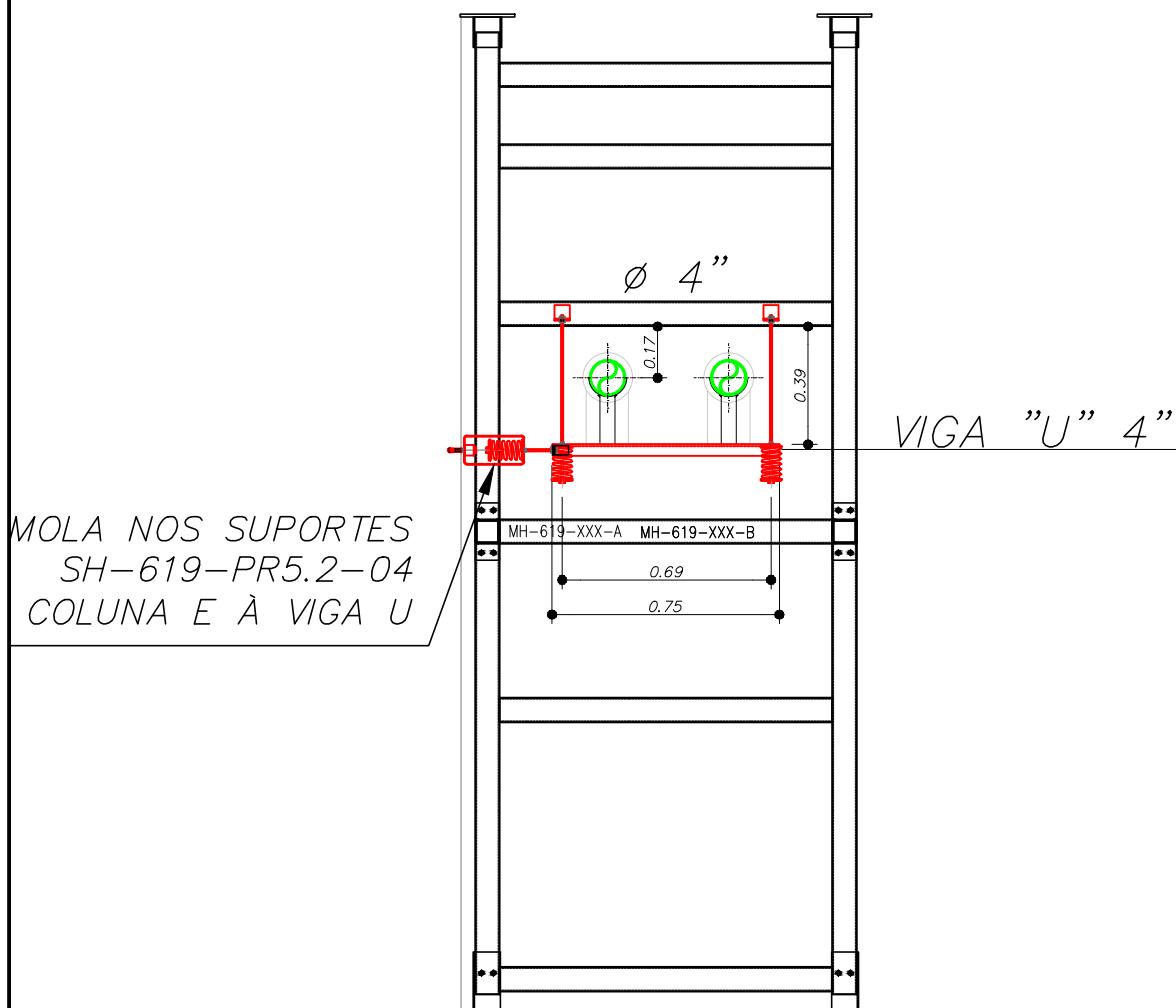

MOLA	CARGA	MODELO
MH-619-PR5.2-04-A	200kg	RMAC F2-1.0Y7
MH-619-PR5.2-04-B	175kg	RMAC F2-1.0Y7



Rua: Mateus de Leão, 116  
Cep: 02731-050 – São Paulo  
Tel.: (0XX11) 3931-9900  
Email: info@heatingcooling.com.br

ASSUNTO:

**SUPORTE DE HIDRÁULICA – 619 – ETAPA 3A**  
**SH-619-PR5.2-13**

OBRA:

**PROJETO SIRIUS**

ESC.

1:25

PROJ.:


FABIO T.

DATA:

02/06/17

DES.No.

**R562-ACV-AB-DES-0416-R02**

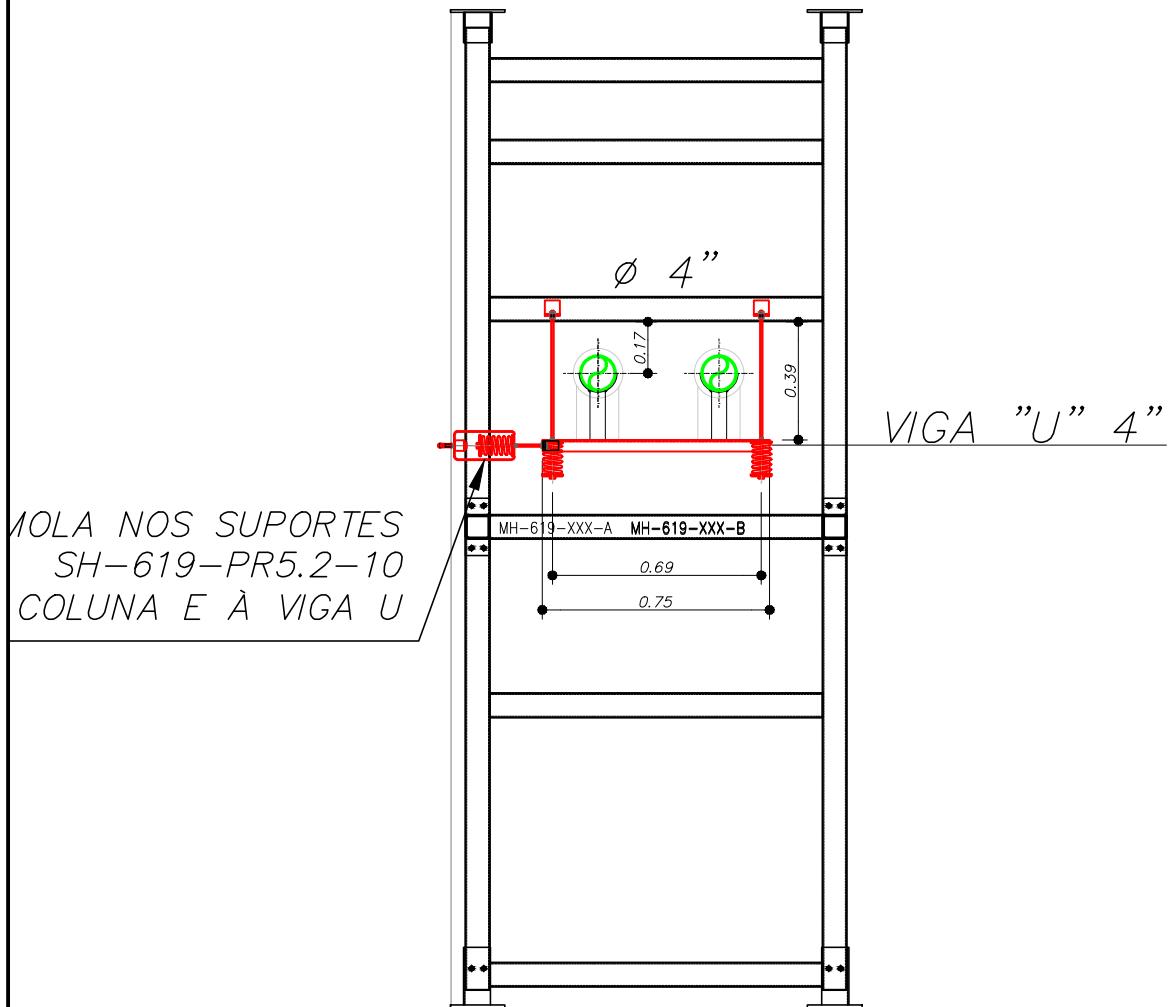

MOLA	CARGA	MODELO
MH-619-PR5.2-05a12-A	95kg	RMAC F2-1.0Y4
MH-619-PR5.2-05a12-B	95kg	RMAC F2-1.0Y4




Rua: Mateus de Leão, 116  
Cep: 02731-050 - São Paulo  
Tel.: (0XX11) 3931-9900  
Email: info@heatingcooling.com.br

ASSUNTO:

**SUPORTE DE HIDRÁULICA – 619 – ETAPA 3A**  
**SH-619-PR5.2-14 ao SH-619-PR5.2-15**

OBRA: <b>PROJETO SIRIUS</b>	ESC. 1:25	PROJ.: FABIO T.	DATA: 02/06/17	DES.No. <b>R562-ACV-AB-DES-0416-R02</b>
--------------------------------	--------------	--------------------	-------------------	--

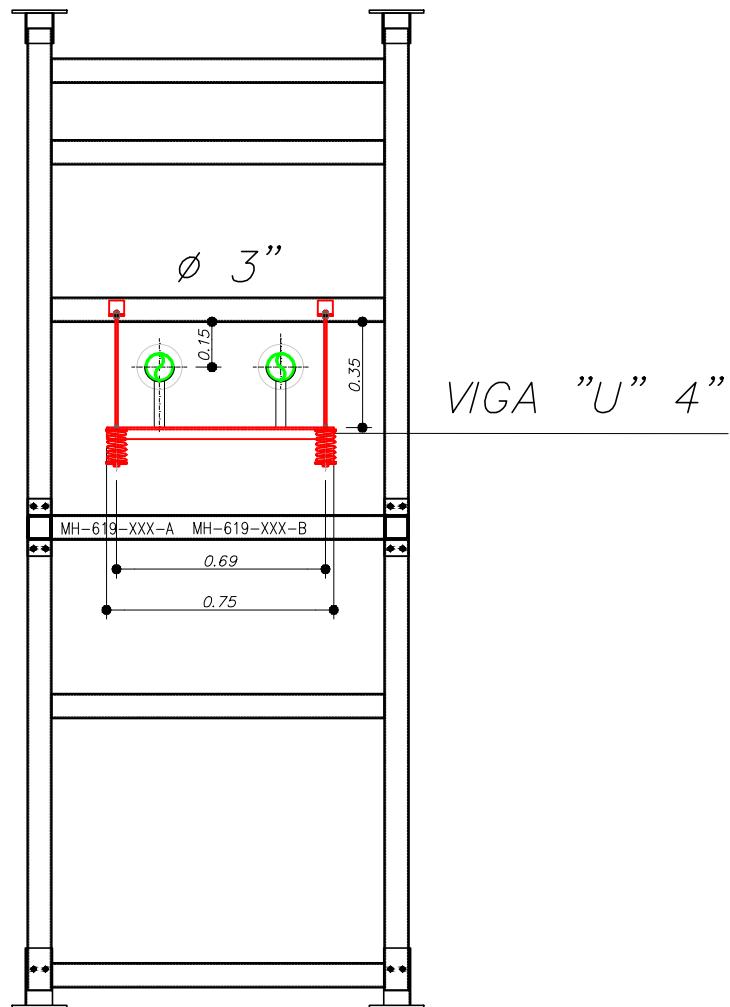

MOLA	CARGA	MODELO
MH-619-PR5.2-13-A	80kg	RMAC F2-1.0Y4
MH-619-PR5.2-13-B	80kg	RMAC F2-1.0Y4



Rua: Mateus de Leão, 116  
Cep: 02731-050 - São Paulo  
Tel.: (0XX11) 3931-9900  
Email: info@heatingcooling.com.br

ASSUNTO:

**SUPORTE DE HIDRÁULICA – 619 – ETAPA 3A**  
**SH-619-PR5.2-14 ao SH-619-PR5.2-15**

OBRA:

**PROJETO SIRIUS**

ESC.

1:25

PROJ.:


FABIO T.

DATA:

02/06/17

DES.No.

**R562-ACV-AB-DES-0416-R02**

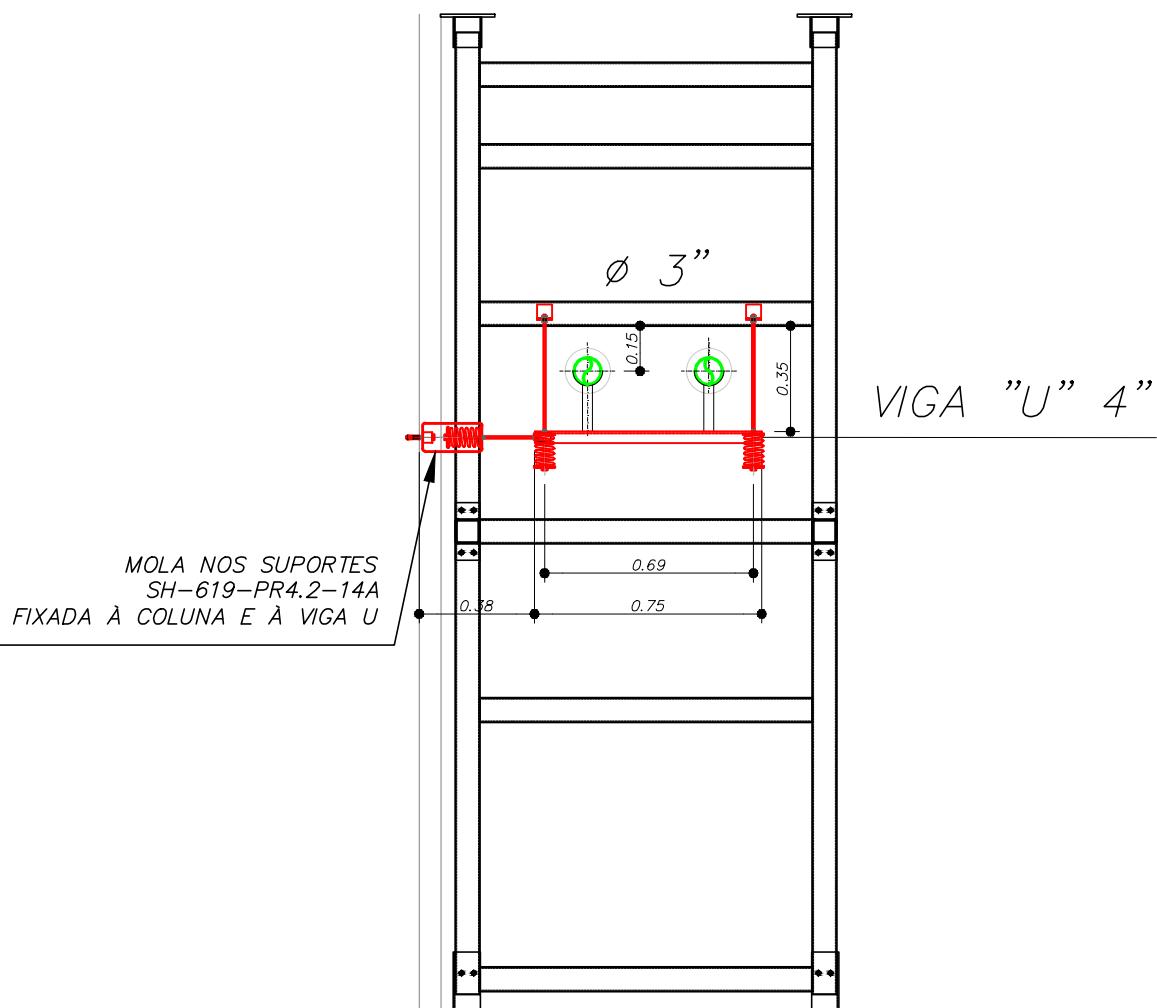

MOLA	CARGA	MODELO
MH-619-PR5.2-14a16-A	65kg	RMAC F2-1.0Y3
MH-619-PR5.2-14a16-B	65kg	RMAC F2-1.0Y3



Rua: Mateus de Leão, 116  
Cep: 02731-050 - São Paulo  
Tel.: (0XX11) 3931-9900  
Email: info@heatingcooling.com.br

ASSUNTO:

**SUPORTE DE HIDRÁULICA – 619 – ETAPA 3A**  
**SH-619-PR5.2-14 ao SH-619-PR5.2-15**

OBRA:

**PROJETO SIRIUS**

ESC.

1:25

PROJ.:


FABIO T.

DATA:

02/06/17

DES.No.

**R562-ACV-AB-DES-0416-R02**

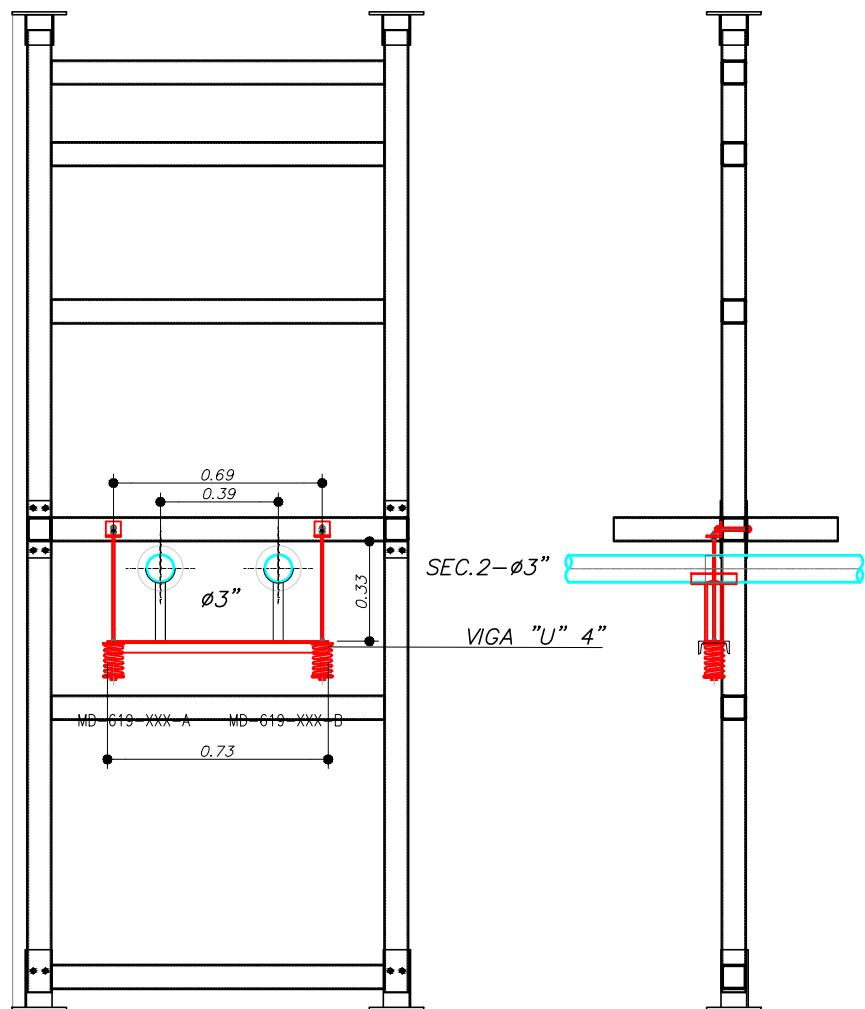

MOLA	CARGA	MODELO
MH-619-PR5.3-01a07-A	80kg	RMAC F2-1.0Y4
MH-619-PR5.3-01a07-B	80kg	RMAC F2-1.0Y4



Rua: Mateus de Leão, 116  
 Cep: 02731-050 - São Paulo  
 Tel.: (0XX11) 3931-9900  
 Email: info@heatingcooling.com.br

**ASSUNTO:**

**SUPORTE DE HIDRÁULICA – 619 – ETAPA 3A**  
**SH-619-PR5.3-01 ao SH-619-PR5.3-03**

**OBRA:**
**PROJETO SIRIUS**
**ESC.**

1:25


**PROJ.:**

FABIO T.

**DATA:**

02/06/17

**DES.No.**
**R562-ACV-AB-DES-0416-R02**

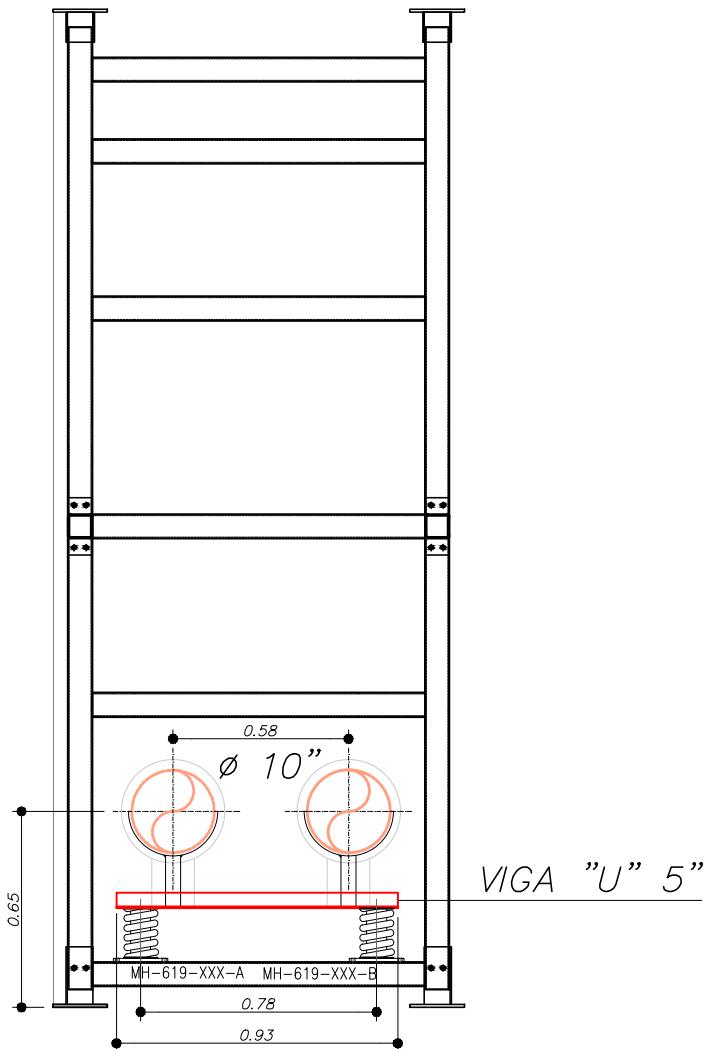

MOLA	CARGA	MODELO
MH-619-PR5.4-01a10-A	560kg	RMG 1.606F4-05
MH-619-PR5.4-01a10-B	560kg	RMG 1.606F4-05



Rua: Mateus de Leão, 116  
 Cep: 02731-050 - São Paulo  
 Tel.: (0XX11) 3931-9900  
 Email: info@heatingcooling.com.br

ASSUNTO:

**SUPORTE DE HIDRÁULICA – 619 – ETAPA 3A**  
**SH-619-PR5.4-01 ao SH-619-PR5.4-09**

OBRA:

**PROJETO SIRIUS**

ESC.

1:25

PROJ.:


FABIO T.

DATA:

02/06/17

DES.No.

**R562-ACV-AB-DES-0416-R02**

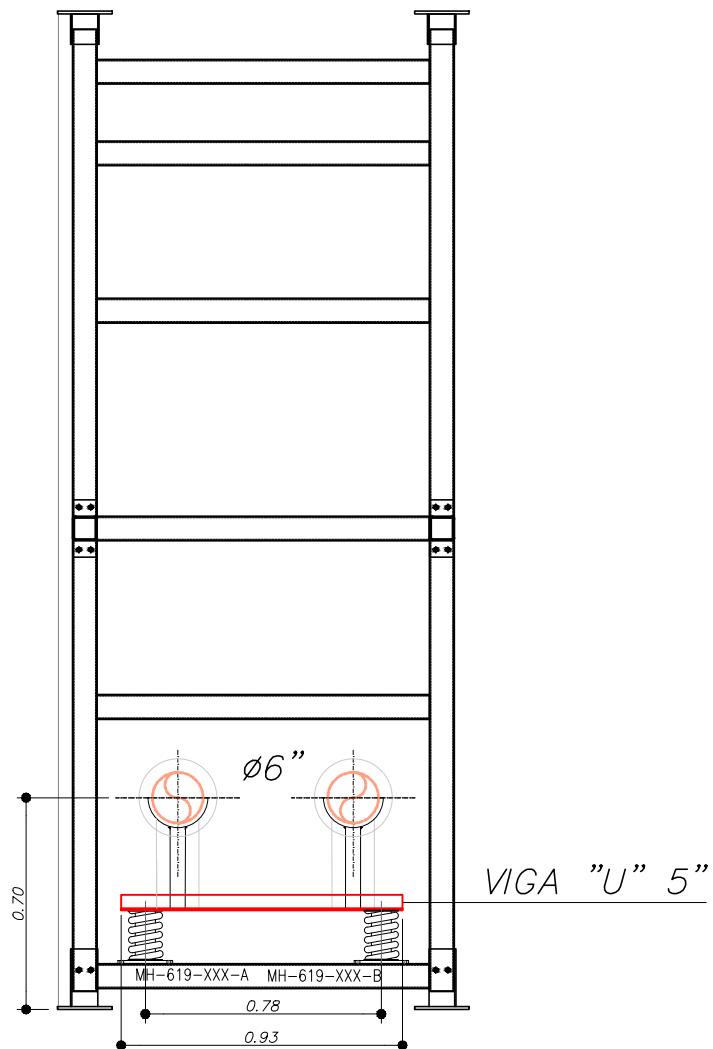

MOLA	CARGA	MODELO
MH-619-PR5.4-11a16-A	246kg	RMAC F2-1.0Y7
MH-619-PR5.4-11a16-B	246kg	RMAC F2-1.0Y7



Rua: Mateus de Leão, 116  
 Cep: 02731-050 - São Paulo  
 Tel.: (0XX11) 3931-9900  
 Email: info@heatingcooling.com.br

**ASSUNTO:**

**SUPORTE DE HIDRÁULICA - 619 - ETAPA 3A**  
**SH-619-PR5.4-10**

**OBRA:**
**PROJETO SIRIUS**
**ESC.**

1:25

**PROJ.:**

FABIO T.

**DATA:**

02/06/17

**DES.No.**
**R562-ACV-AB-DES-0416-R02**

**PROJETO SIRIUS**  
**CADERNO DE SUPORTES**  
**ETAPA 3B**  
**NÍVEL 619 – EIXOS 51 AO 01 (B-C)**

Revisão Nº	Data	Aprovado	Descrição
0	15/06/2017	F.T.B	EMISSÃO INICIAL
1	26/07/2017	F.T.B	INSERÇÃO DOS MODELOS DE MOLAS
2	13/05/2019	R.W.C.	AS BUILT



## AS BUILT

Declaramos que este desenho representa o serviço conforme efetivamente construído por esta empresa

Samira C. Rosa Senatore  
ENGº Responsável pela obra  
Crea nº 5061368016

Empreendimento



**CNPEM**  
Centro Nacional de Pesquisa  
em Energia e Materiais



Laboratório Nacional  
de Luz Síncrotron

CNPEM - LNLS  
Rua Giuseppe Máximo Scolfaro, 10.000 Bairro Guará  
Barão Geraldo, Campinas - SP

## SIR - PROJETO SIRIUS

Projeto



Rua: Matheus de Leão, 116  
Cep: 02731-050 – São Paulo  
Tel.: (011) 3931-9900  
Fax.: (011) 3931-4387  
Email: info@heatingcooling.com.br

MHA Engenharia Ltda  
Av. Maria Coelho Aguiar 215  
Bloco D 3º Andar  
Centro Empresarial de São Paulo  
(05805-000) São Paulo SP  
Tel.(011)3747 7711 FAX (011)3747 7700  
http://www.mha.com.br



Etapa

## PROJETO EXECUTIVO

Título

**AR CONDICIONADO, VENTILAÇÃO E EXAUSTÃO**  
**PROJETO DE SUPORTES E MOLAS - NÍVEL 619 - ETAPA 3A-EIXOS 51 ao 01**

Codificação do documento (Arquivo CAD)

**R562-ACV-AB-DES-0418-R02**

Nº Cliente/Emp.

Codificação HC

Escala  
INDICADA

Data

15/06/2017

Codificação do Cliente / Projetista  
**PC43213\_418**

Elaborado por  
F.T.B.

**ACV**

**AB**


Número do desenho

**0418-R02**

**Racional**

## ÍNDICE:

- Nível 619 -Prateleira 1..... pags 001 a 002
- Nível 619 -Prateleira 2..... pags 003 a 007
- Nível 619 -Prateleira 3..... pags 008 a 010
- Nível 619 -Prateleira 4..... pags 011

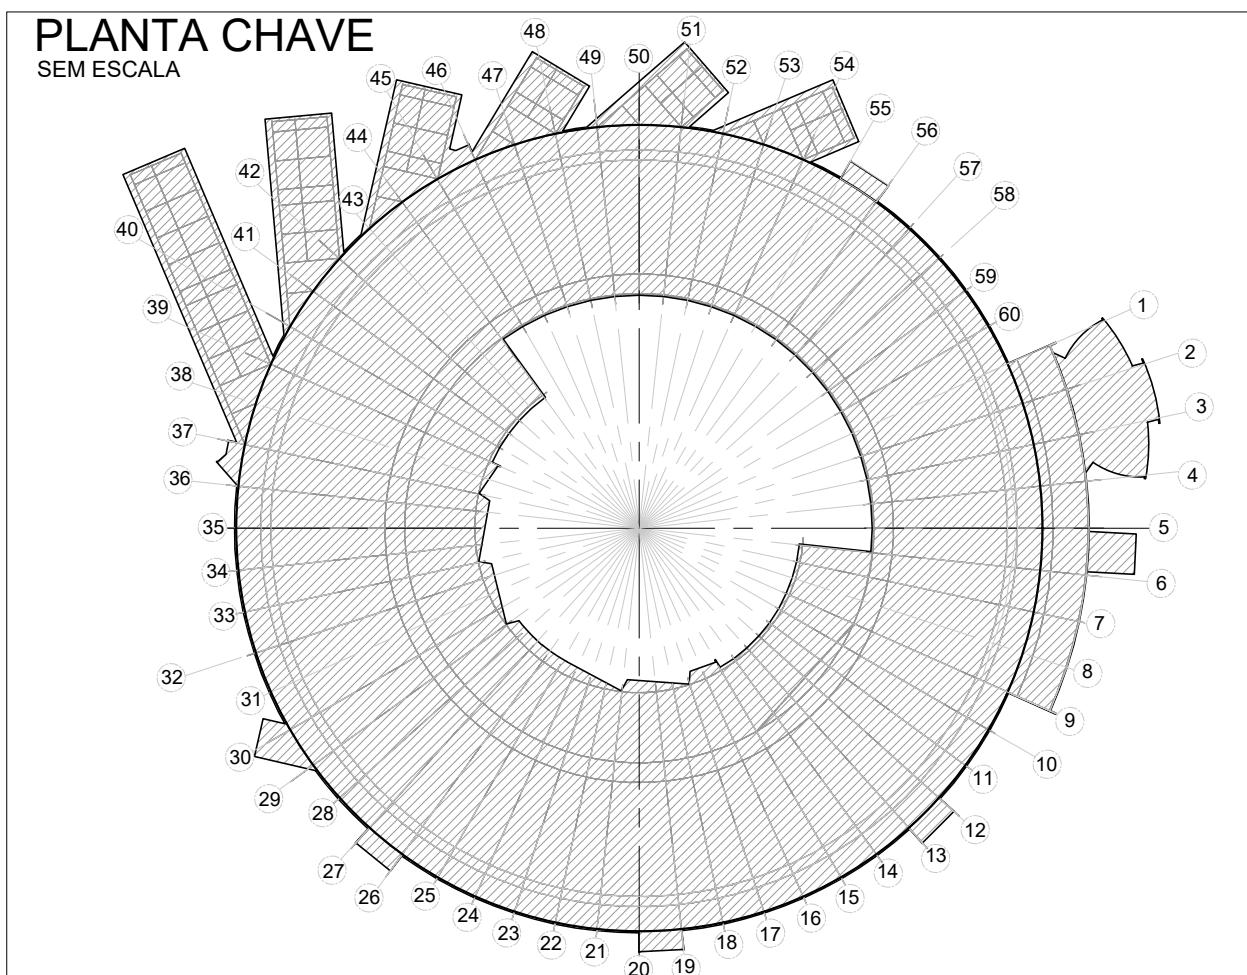

Rua: Mateus de Leão, 116  
Cep: 02731-050 – São Paulo  
Tel.: (0XX11) 3931-9900  
Email: info@heatingcooling.com.br

ASSUNTO:

**ÍNDICE E PLANTA CHAVE – ETAPA 3A**

OBRA:

**PROJETO SIRIUS**

ESC.

S/ESC

PROJ.:


FABIO T.

DATA:

15/06/17

DES.No.

**R562-ACV-AB-DES-0418-R02**

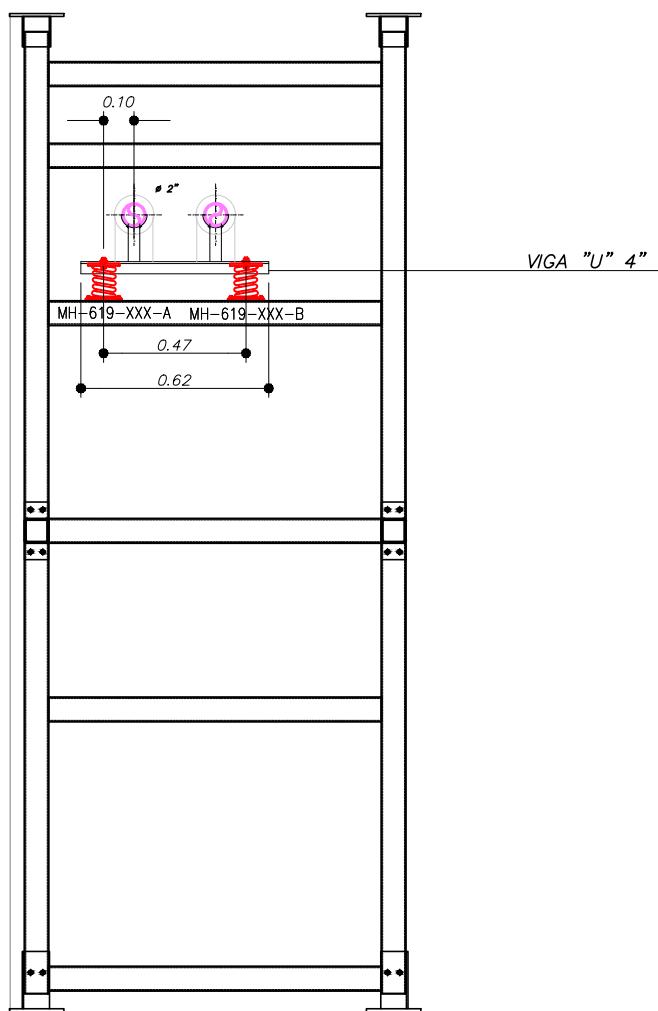

MOLA	CARGA	MODELO
MH-619-PR6.1-01a05-A	23kg	RMAC F2-1.0Y1
MH-619-PR6.1-01a05-B	23kg	RMAC F2-1.0Y1



Rua: Mateus de Leão, 116  
Cep: 02731-050 - São Paulo  
Tel.: (0XX11) 3931-9900  
Email: info@heatingcooling.com.br

ASSUNTO:

**SUPORTE DE HIDRÁULICA - 619 - ETAPA 3A**  
**SH-619-PR6.1-01 ao SH-619-PR6.1-05**

OBRA:

**PROJETO SIRIUS**

ESC.

1:25

PROJ.:


FABIO T.

DATA:

15/06/17

DES.No.

**R562-ACV-AB-DES-0418-R02**

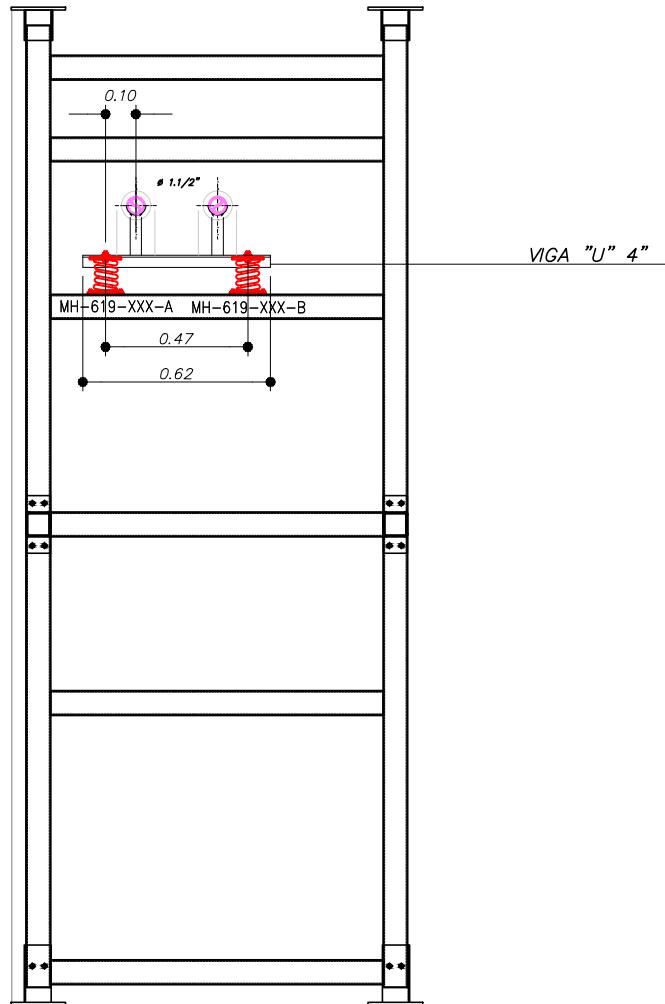

MOLA	CARGA	MODELO
MH-619-PR6.1-06a20-A	17kg	RMAC F2-1.0Y1
MH-619-PR6.1-06a20-B	17kg	RMAC F2-1.0Y1



Rua: Mateus de Leão, 116  
 Cep: 02731-050 - São Paulo  
 Tel.: (0XX11) 3931-9900  
 Email: info@heatingcooling.com.br

**ASSUNTO:**

**SUPORTE DE HIDRÁULICA – 619 – ETAPA 3A**  
**SH-619-PR6.1-06 ao SH-619-PR6.1-20**

**OBRA:**
**PROJETO SIRIUS**
**ESC.**

1:25


**PROJ.:**

FABIO T.

**DATA:**

15/06/17

**DES.No.**
**R562-ACV-AB-DES-0418-R02**

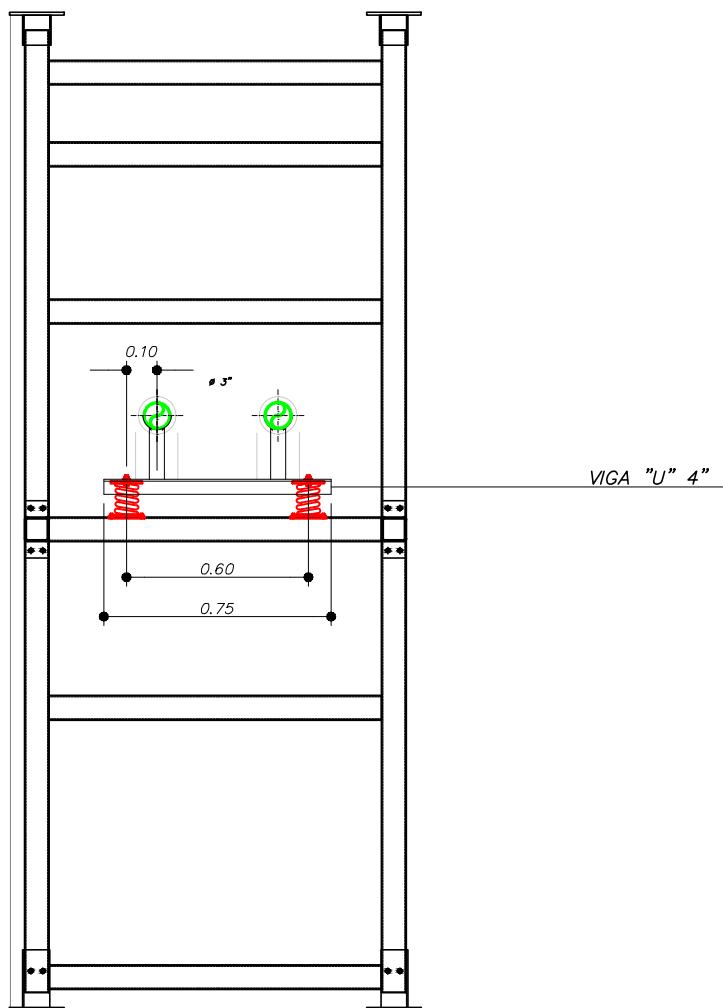

MOLA	CARGA	MODELO
MH-619-PR6.2-01a05-A	65kg	RMAC F2-1.0Y3
MH-619-PR6.2-01a05-B	65kg	RMAC F2-1.0Y3



Rua: Mateus de Leão, 116  
 Cep: 02731-050 - São Paulo  
 Tel.: (0XX11) 3931-9900  
 Email: info@heatingcooling.com.br

**ASSUNTO:**

**SUPORTE DE HIDRÁULICA – 619 – ETAPA 3A**  
**SH-619-PR6.2-01 ao SH-619-PR6.2-05**

**OBRA:**
**PROJETO SIRIUS**
**ESC.**

1:25


**PROJ.:**

FABIO T.

**DATA:**

15/06/17

**DES.No.**
**R562-ACV-AB-DES-0418-R02**

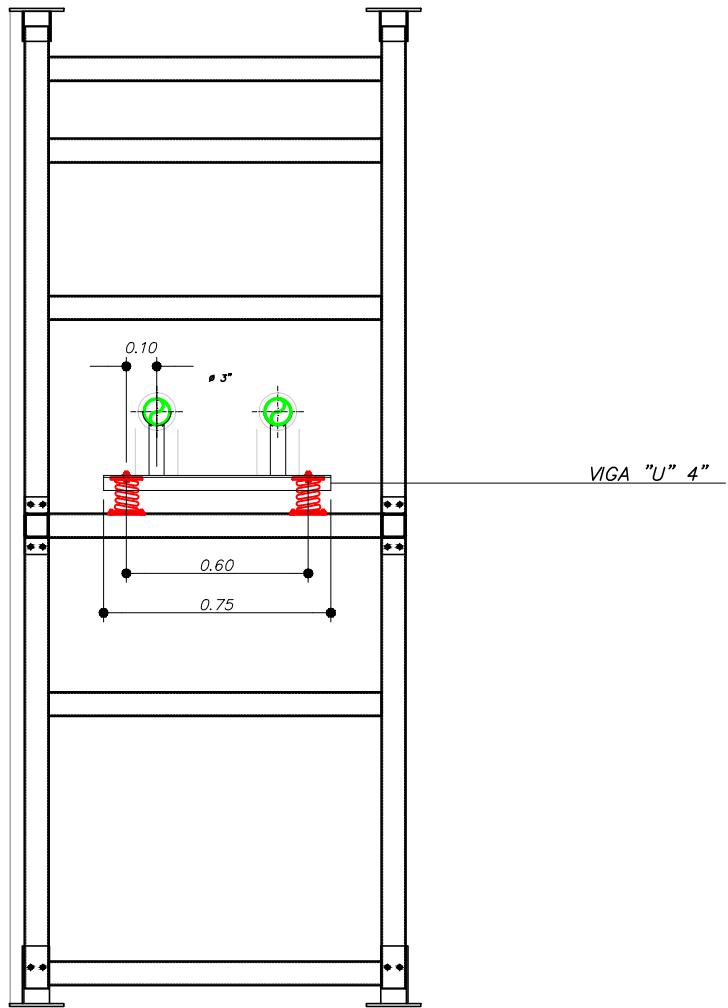

MOLA	CARGA	MODELO
MH-619-PR6.2-06-A	85kg	RMAC F2-1.0Y4
MH-619-PR6.2-06-B	55kg	RMAC F2-1.0Y3



Rua: Mateus de Leão, 116  
 Cep: 02731-050 - São Paulo  
 Tel.: (0XX11) 3931-9900  
 Email: info@heatingcooling.com.br

ASSUNTO:

**SUPORTE DE HIDRÁULICA - 619 - ETAPA 3A**  
**SH-619-PR6.2-06**

OBRA:

**PROJETO SIRIUS**

ESC.

1:25

PROJ.:


FABIO T.

DATA:

15/06/17

DES.No.

**R562-ACV-AB-DES-0418-R02**

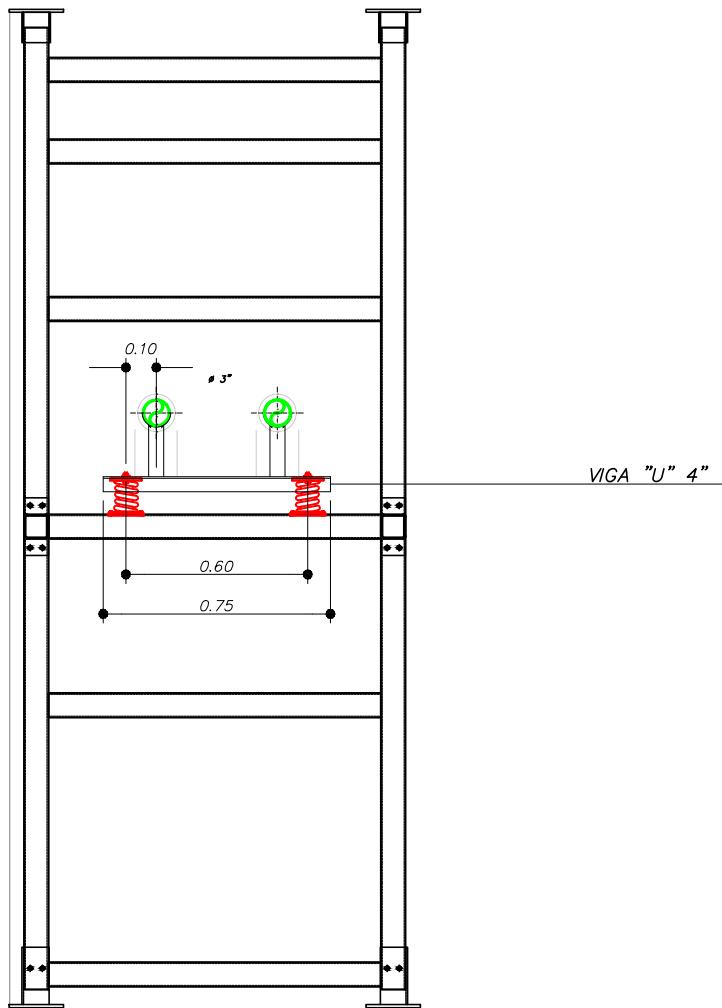

MOLA	CARGA	MODELO
MH-619-PR6.2-07-A	60kg	RMAC F2-1.0Y3
MH-619-PR6.2-07-B	35kg	RMAC F2-1.0Y2



Rua: Mateus de Leão, 116  
Cep: 02731-050 - São Paulo  
Tel.: (0XX11) 3931-9900  
Email: info@heatingcooling.com.br

ASSUNTO:

**SUPORTE DE HIDRÁULICA - 619 - ETAPA 3A**  
**SH-619-PR6.2-07**

OBRA:

**PROJETO SIRIUS**

ESC.

1:25

PROJ.:


FABIO T.

DATA:

15/06/17

DES.No.

**R562-ACV-AB-DES-0418-R02**

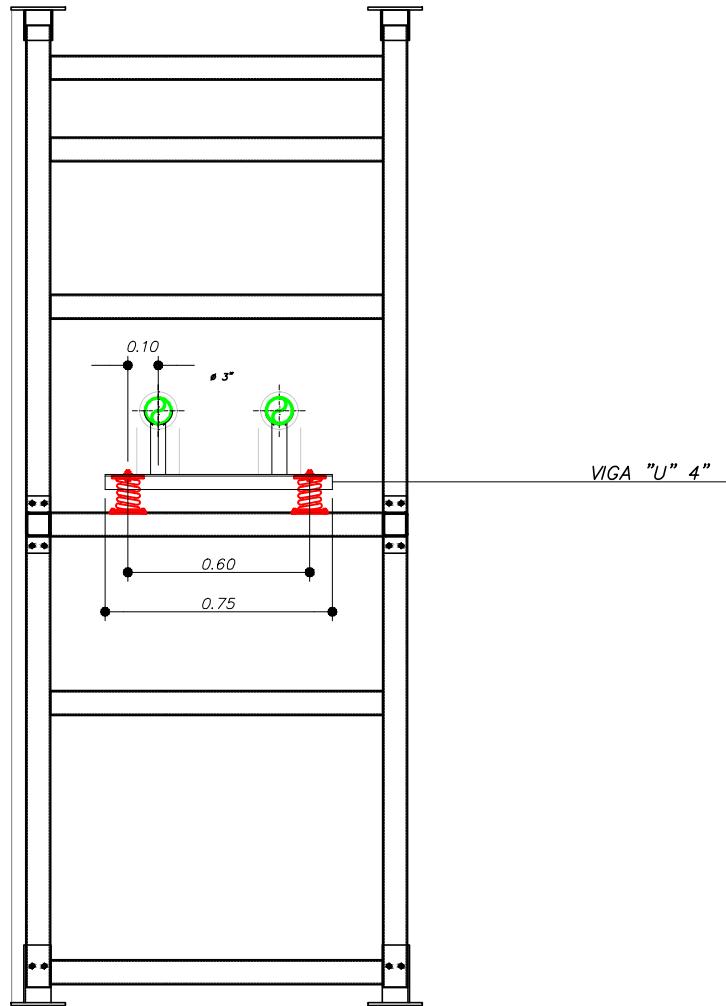

MOLA	CARGA	MODELO
MH-619-PR6.2-08-A	55kg	RMAC F2-1.0Y3
MH-619-PR6.2-08-B	55kg	RMAC F2-1.0Y3



Rua: Mateus de Leão, 116  
Cep: 02731-050 - São Paulo  
Tel.: (0XX11) 3931-9900  
Email: info@heatingcooling.com.br

ASSUNTO:

**SUPORTE DE HIDRÁULICA - 619 - ETAPA 3A**  
**SH-619-PR6.2-08**

OBRA:

**PROJETO SIRIUS**

ESC.

1:25

PROJ.:


FABIO T.

DATA:

15/06/17

DES.No.

**R562-ACV-AB-DES-0418-R02**

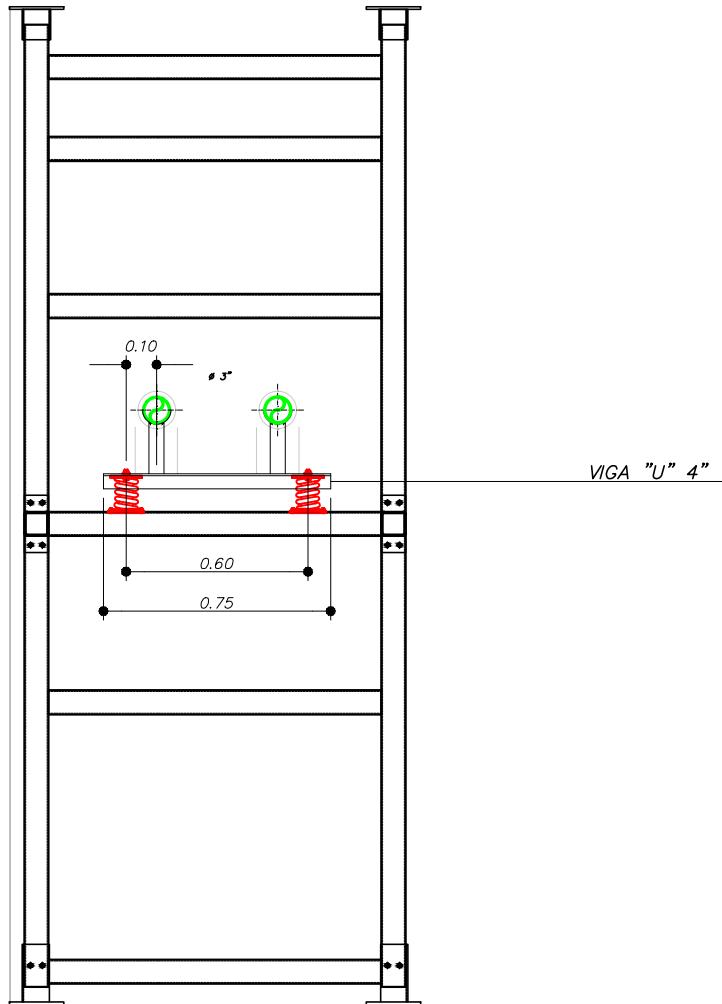

MOLA	CARGA	MODELO
MH-619-PR6.2-09a13-A	65kg	RMAC F2-1.0Y3
MH-619-PR6.2-09a13-B	65kg	RMAC F2-1.0Y3



Rua: Mateus de Leão, 116  
Cep: 02731-050 – São Paulo  
Tel.: (0XX11) 3931-9900  
Email: info@heatingcooling.com.br

ASSUNTO:

**SUPORTE DE HIDRÁULICA – 619 – ETAPA 3A**  
**SH-619-PR6.2-09 ao SH-619-PR6.2-13**

OBRA:

**PROJETO SIRIUS**

ESC.

1:25

PROJ.:


FABIO T.

DATA:

15/06/17

DES.No.

**R562-ACV-AB-DES-0418-R02**

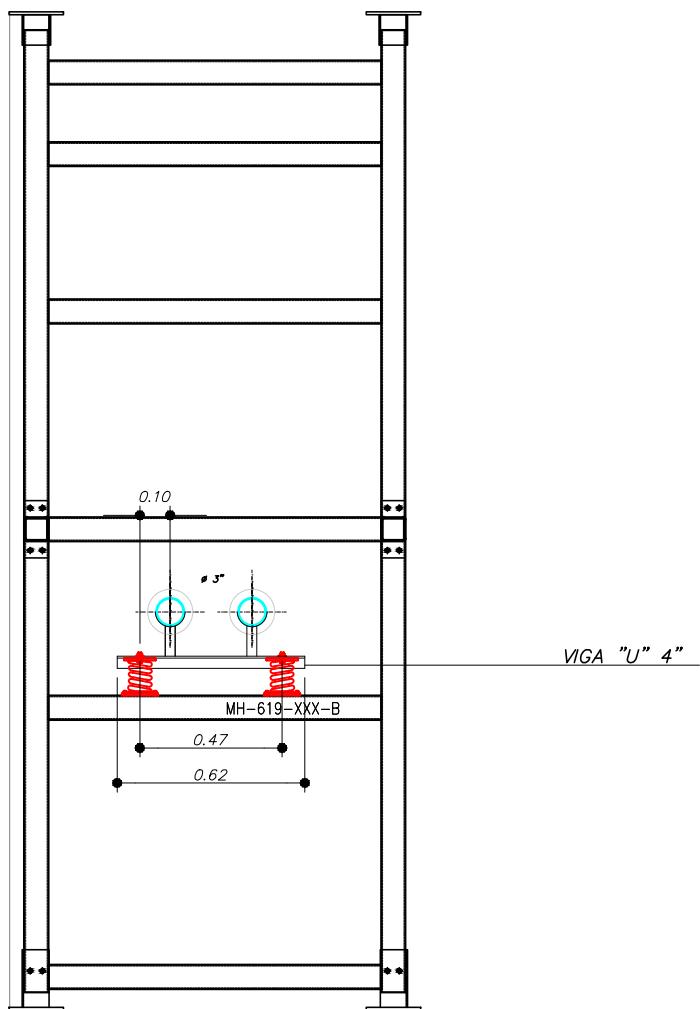

MOLA	CARGA	MODELO
MH-619-PR6.3-01a04-A	80kg	RMAC F2-1.0Y4
MH-619-PR6.3-01a04-B	80kg	RMAC F2-1.0Y4



Rua: Mateus de Leão, 116  
 Cep: 02731-050 – São Paulo  
 Tel.: (0XX11) 3931-9900  
 Email: info@heatingcooling.com.br

**ASSUNTO:**

**SUPORTE DE HIDRÁULICA – 619 – ETAPA 3A**  
**SH-619-PR6.3-01 ao SH-619-PR6.3-04**

**OBRA:**
**PROJETO SIRIUS**
**ESC.**

1:25


**PROJ.:**

FABIO T.

**DATA:**

15/06/17

**DES.No.**
**R562-ACV-AB-DES-0418-R02**

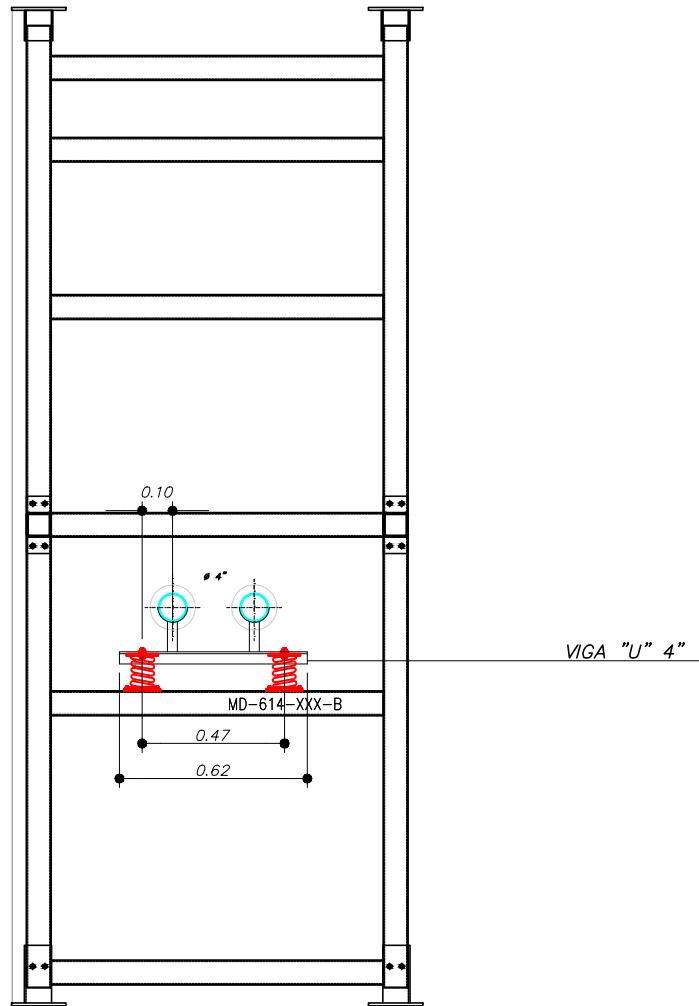

MOLA	CARGA	MODELO
MH-619-PR6.3-05a14-A	123kg	RMAC F2-1.0Y5
MH-619-PR6.3-05a14-B	123kg	RMAC F2-1.0Y5



Rua: Mateus de Leão, 116  
 Cep: 02731-050 - São Paulo  
 Tel.: (0XX11) 3931-9900  
 Email: info@heatingcooling.com.br

ASSUNTO:

**SUPORTE DE HIDRÁULICA – 619 – ETAPA 3A**  
**SH-619-PR6.3-05 ao SH-619-PR6.3-14**

OBRA:

**PROJETO SIRIUS**

ESC.

1:25

PROJ.:


FABIO T.

DATA:

15/06/17

DES.No.

**R562-ACV-AB-DES-0418-R02**

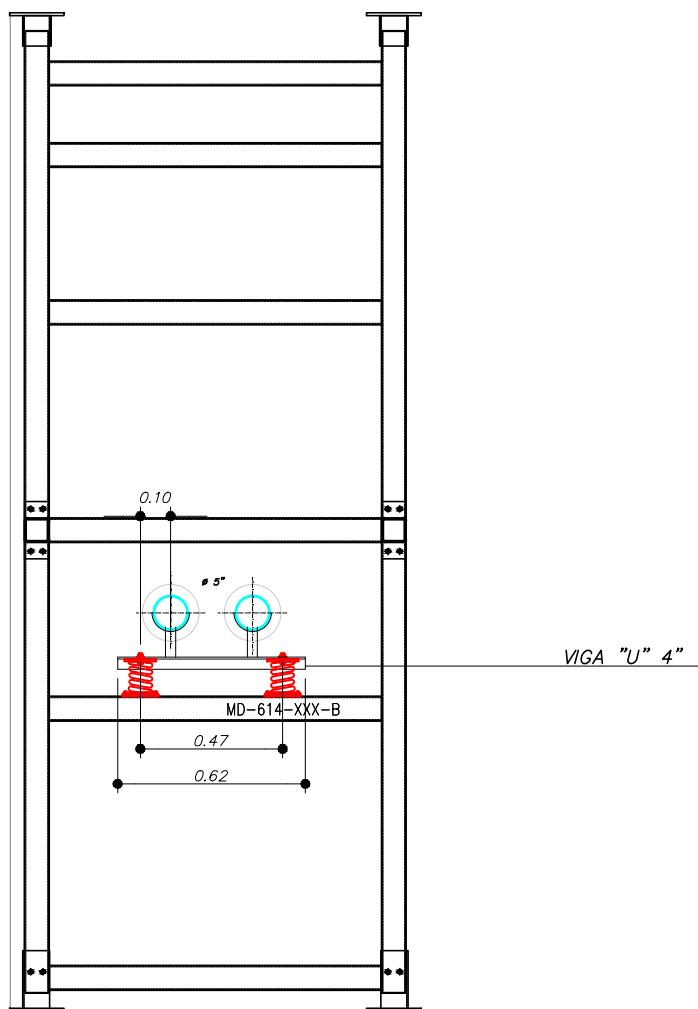

MOLA	CARGA	MODELO
MH-619-PR6.3-15-A	178kg	RMAC F2-1.0Y6
MH-619-PR6.3-15-B	178kg	RMAC F2-1.0Y6




Rua: Mateus de Leão, 116  
 Cep: 02731-050 - São Paulo  
 Tel.: (0XX11) 3931-9900  
 Email: info@heatingcooling.com.br

ASSUNTO:

**SUPORTE DE HIDRÁULICA - 619 - ETAPA 3A**  
**SH-619-PR6.3-15**

OBRA: <b>PROJETO SIRIUS</b>	ESC. 1:25	PROJ.: FABIO T.	DATA: 15/06/17	DES.No. <b>R562-ACV-AB-DES-0418-R02</b>
--------------------------------	--------------	--------------------	-------------------	--

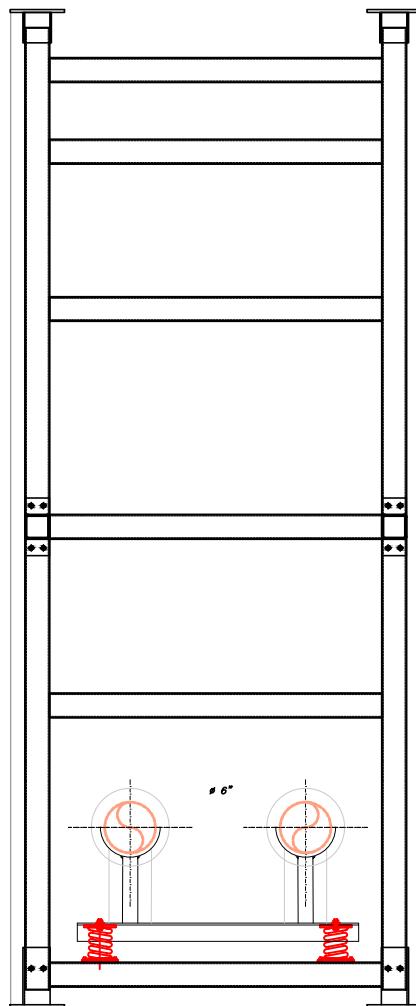

MOLA	CARGA	MODELO
MH-619-PR6.4-01a04-A	246kg	RMAC F2-1.0Y7
MH-619-PR6.4-01a04-B	246kg	RMAC F2-1.0Y7



Rua: Mateus de Leão, 116  
 Cep: 02731-050 - São Paulo  
 Tel.: (0XX11) 3931-9900  
 Email: info@heatingcooling.com.br

ASSUNTO:

**SUPORTE DE HIDRÁULICA – 619 – ETAPA 3A**  
**SH-619-PR6.4-01 ao SH-619-PR6.4-04**

OBRA:

**PROJETO SIRIUS**

ESC.

1:25

PROJ.:


FABIO T.

DATA:

15/06/17

DES.No.

**R562-ACV-AB-DES-0418-R02**

 

A

B

C

D

E

F

G

H

3


3

## QUANTITATIVOS


ITEM	QUANTIDADE
CAIXAS METÁLICAS 1300X1250X300	1 UNIDADES
TELA Q-503 / MALHA 10cmx10cm	2 UNIDADES
HASTES DE FIXAÇÃO (MÃO FRANCESA)	4 UNIDADES
QUANTIDADE DE AMORTECEDORES	4 X RMG1.606F4-05
VOLUME DE CONCRETO POR CAIXA	1,31m³

## CARGAS


ITEM	MASSA INICIAL
BASE (CAIXA + CONCRETO)	1219kg
TOTAL (FAN COIL + BASE)	1524kg
CARGA POR PONTO DE APOIO	380kg

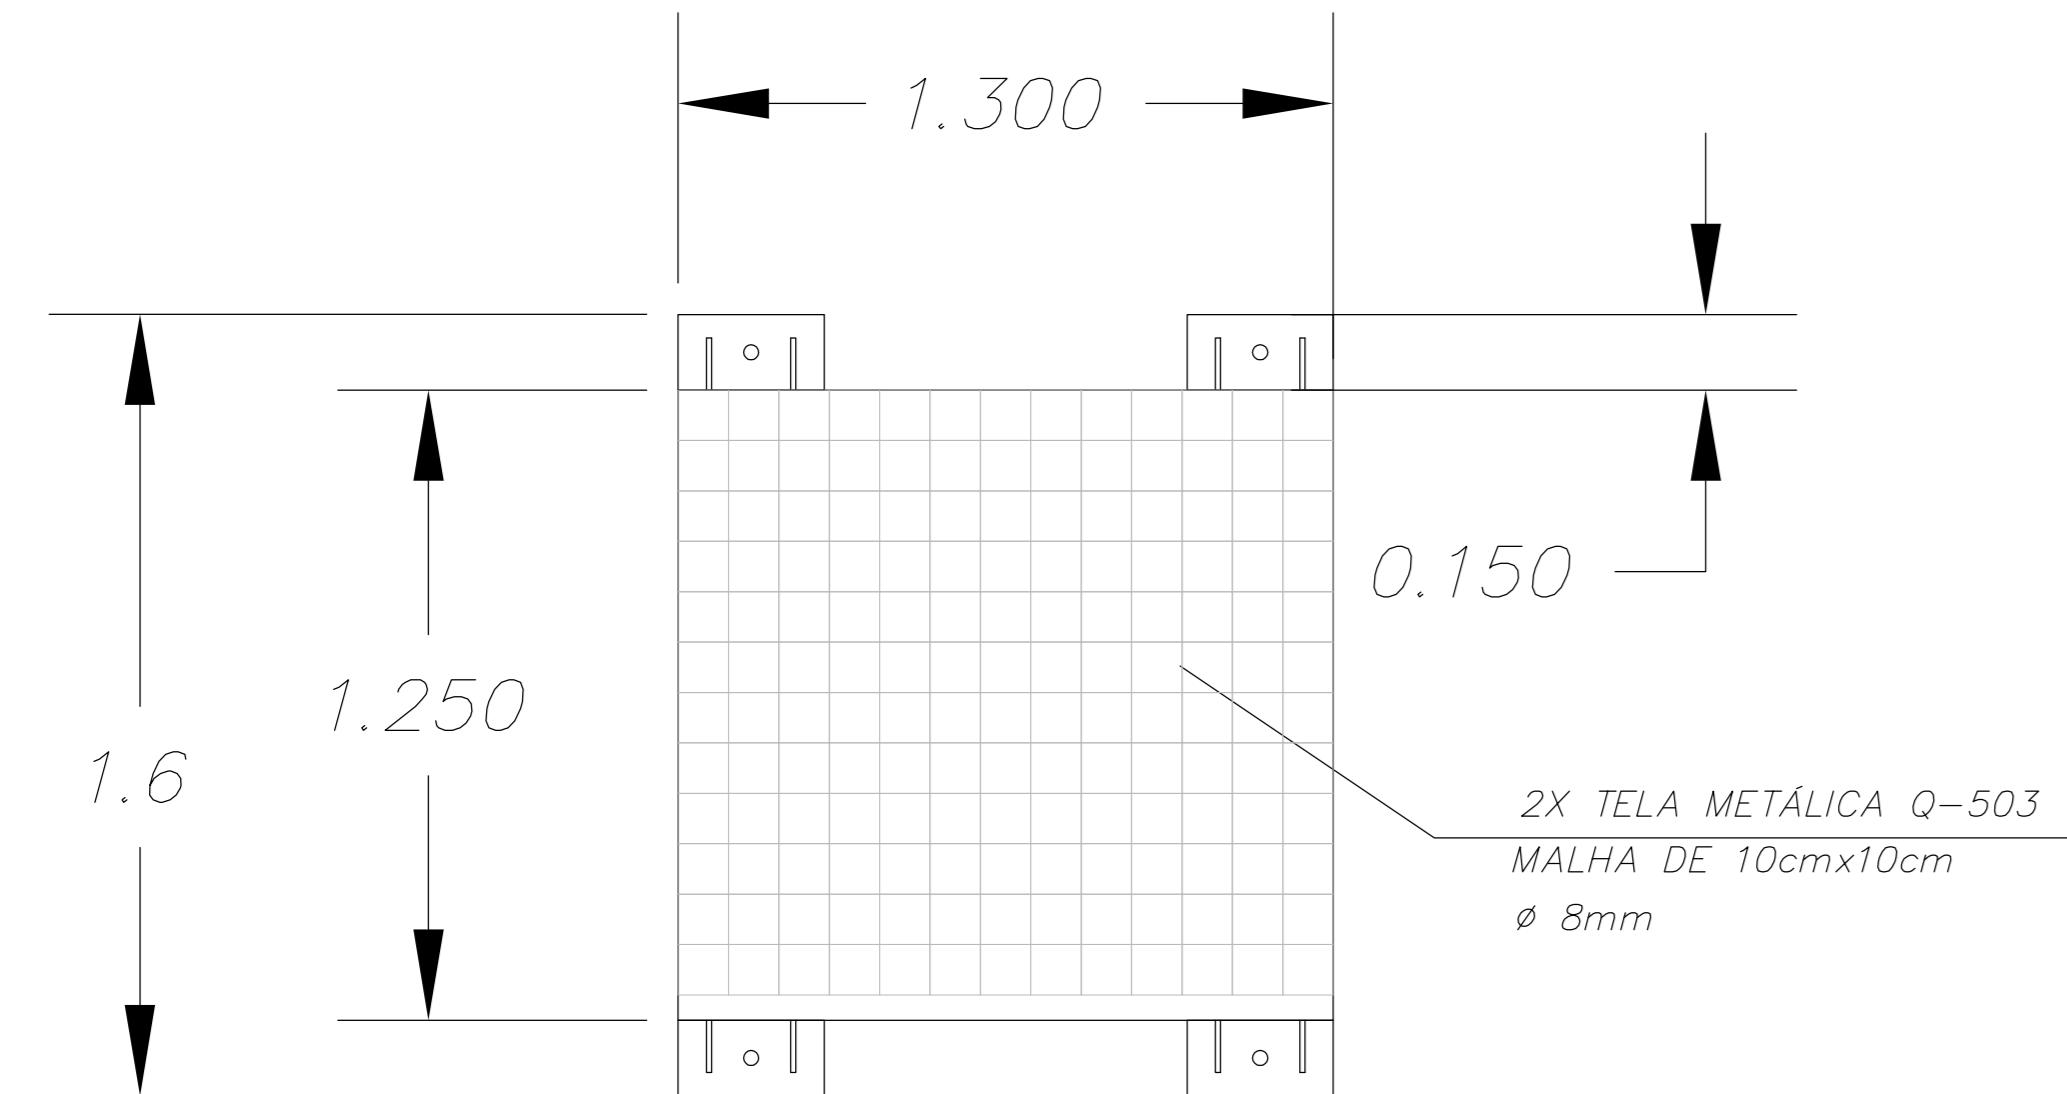


PLANTA: BASE INICIAL  
ESC: 1:15

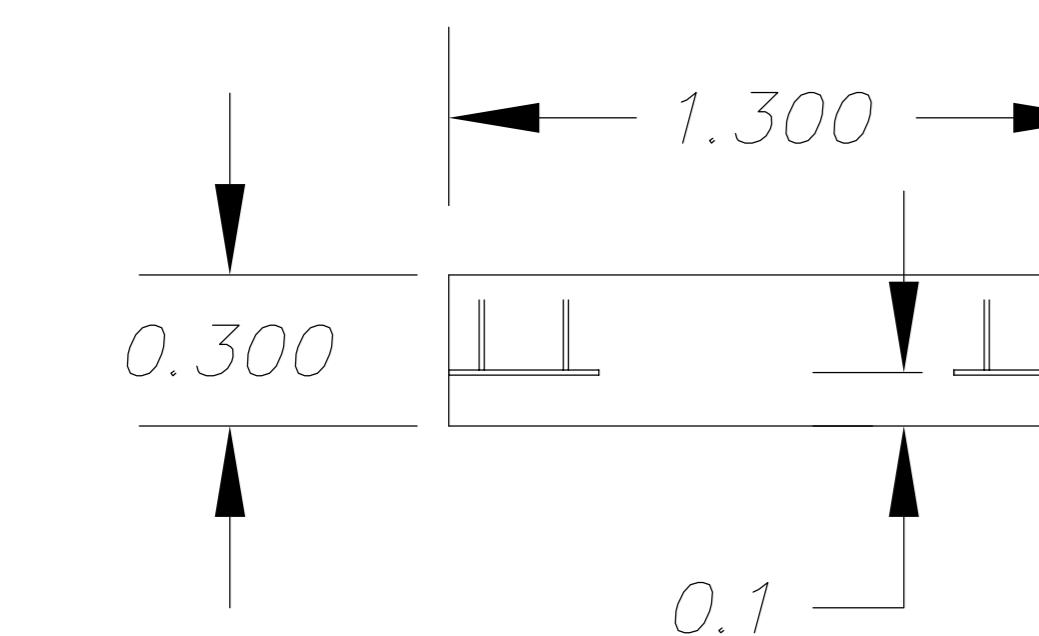


VISTA LATERAL: POSICIONAMENTO DAS HASTES DE APOIO NA CAIXA METÁLICA  
ESC: 1:15

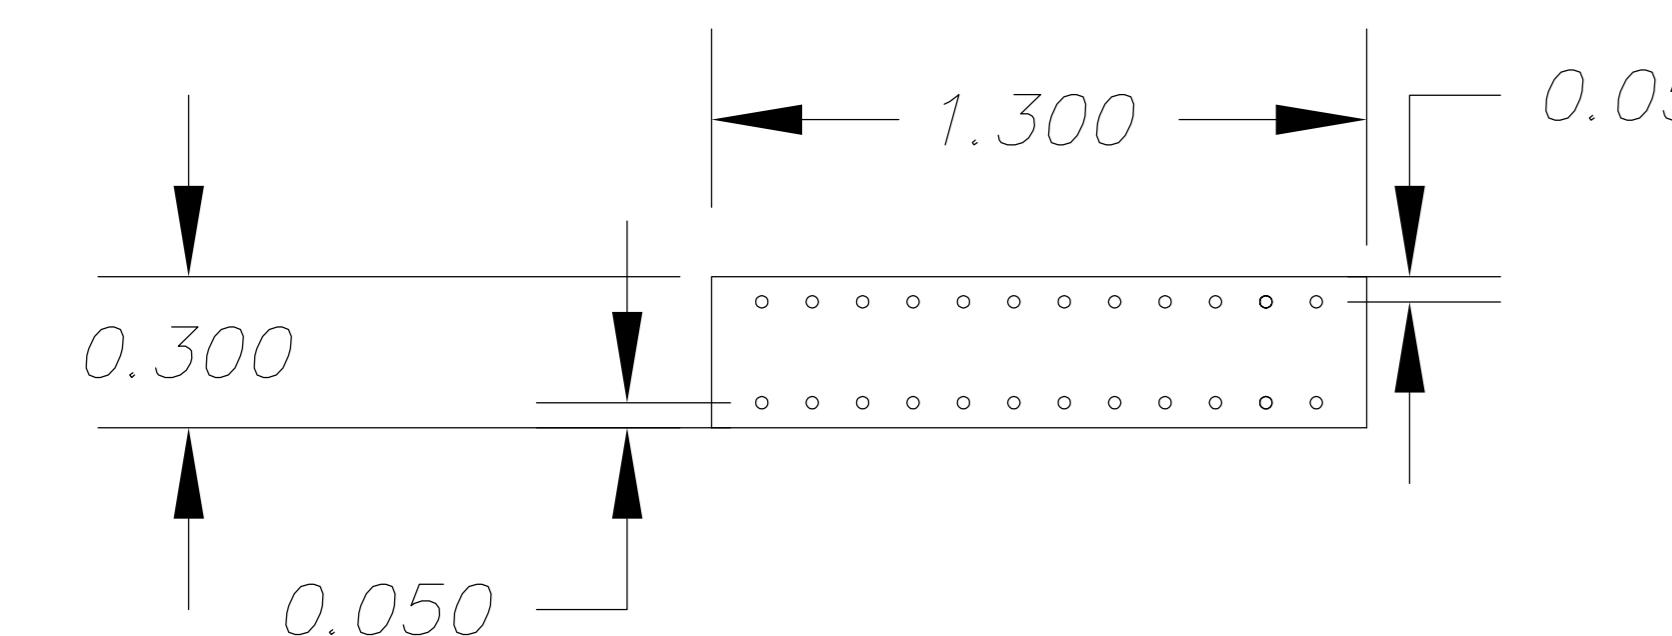

VISTA LATERAL: POSICIONAMENTO DAS TELAS (MALHAS) NA CAIXA METÁLICA  
ESC: 1:15

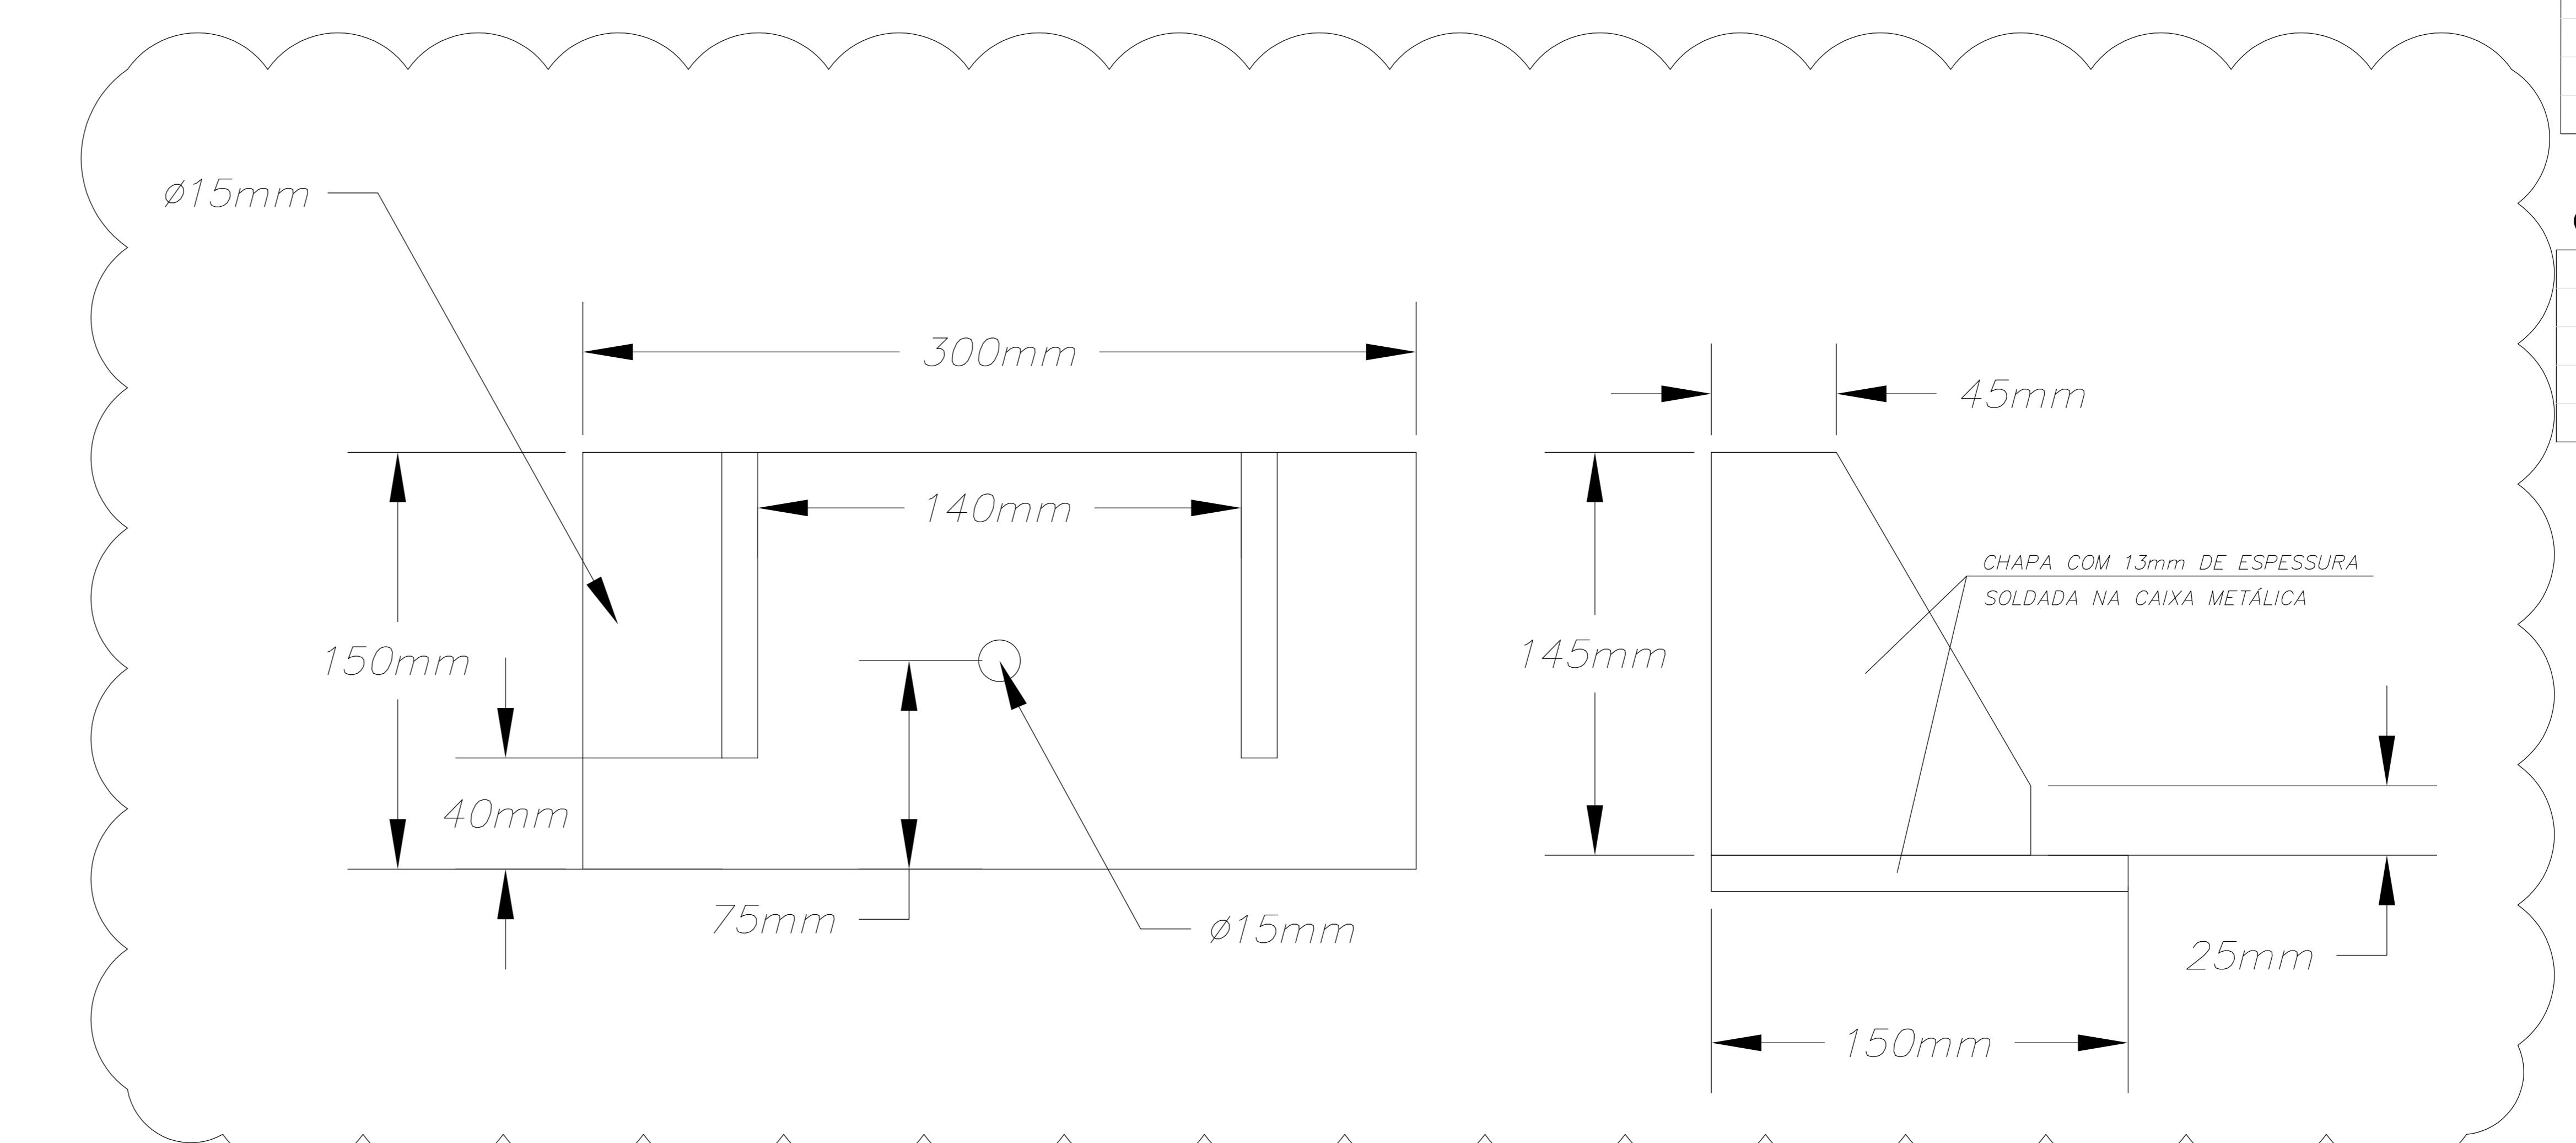


DETALHAMENTO AMPLIADO DA HASTE DE FIXAÇÃO (MÃO FRANCESA)  
S/ESC

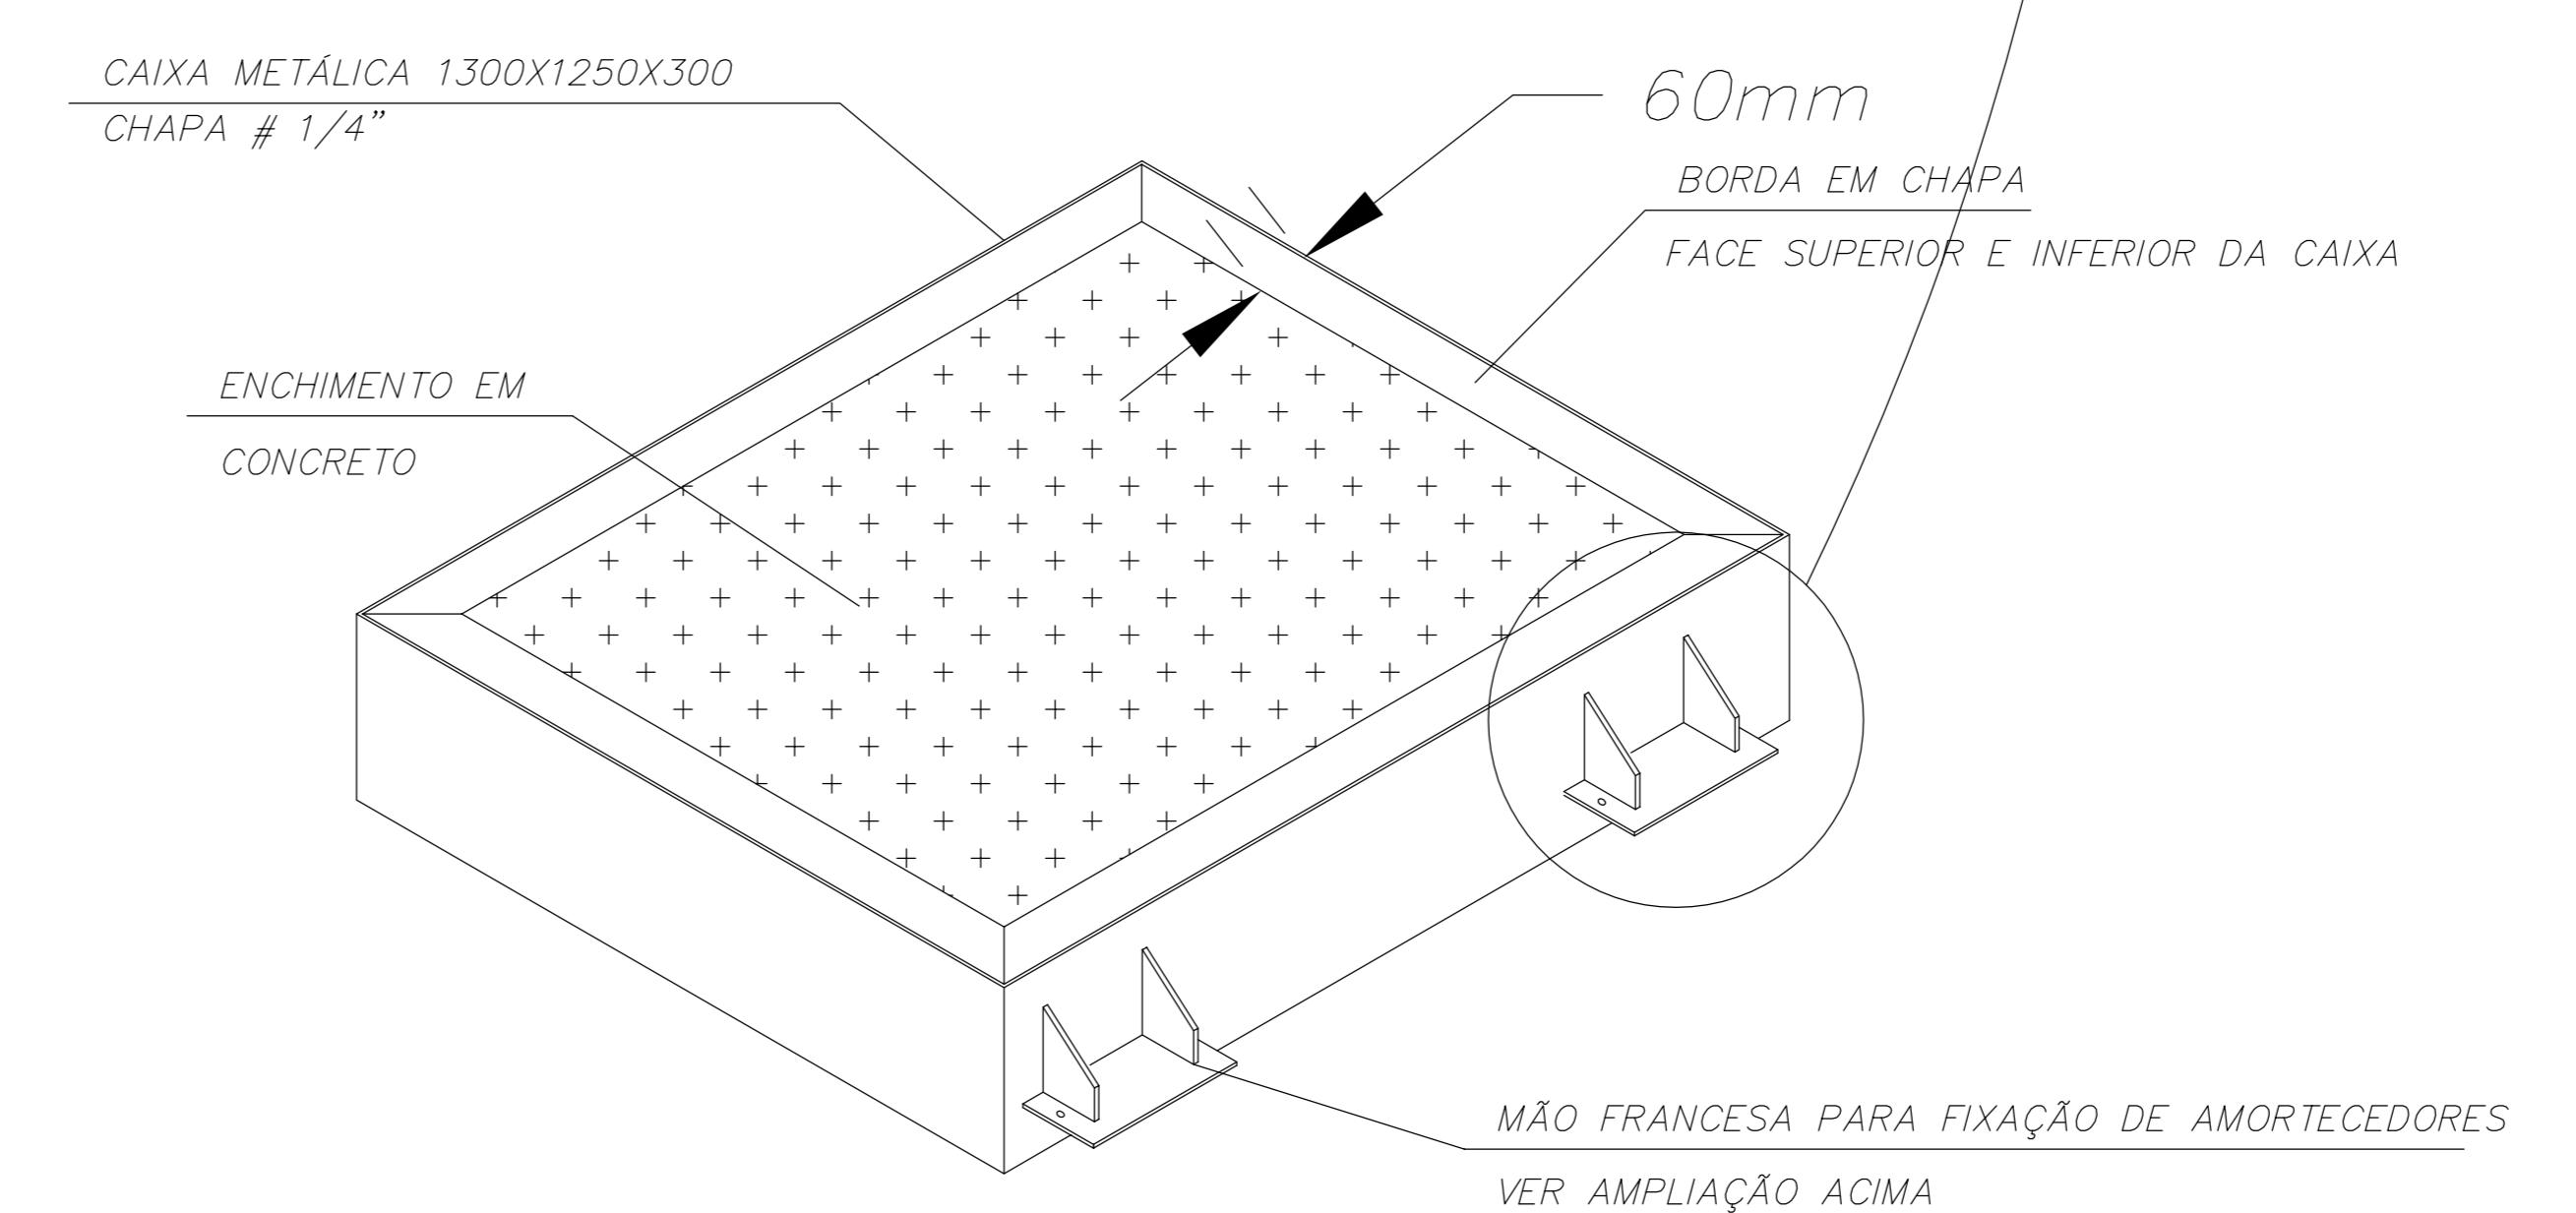

DETALHE ISOMÉTRICO: BASE INICIAL  
S/ESC

## NOTAS

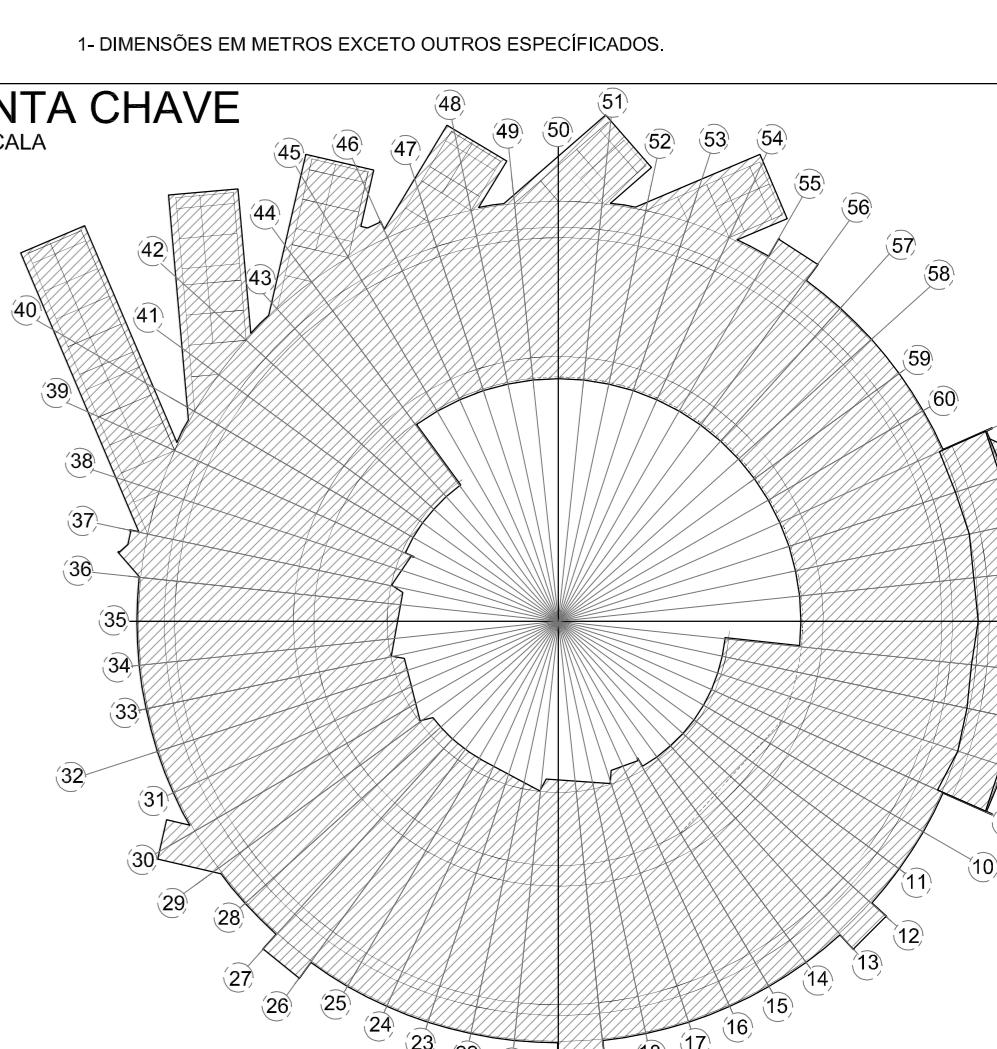

Revisão N°	Data	Aprovado	Descrição
00	02/05/2018	F.T.B.	EMISSÃO INICIAL
01	08/01/2019	D.L.A	AS BUILT



Declaramos que este desenho representa o serviço conforme efetivamente construído por esta empresa

Samira C. Rosa Senatore  
ENG Responsável pela obra  
Crea nº 3061368016

Racional

Empreendimento  
CNPEM  
LNE  
Projeto


ACV  
AB  
Número do desenho  
650-R01  
Projeto: HEATING COOLING  
Título: AR CONDICIONADO, VENTILAÇÃO E EXAUSTÃO  
DETALHAMENTO - BASES DE INERÇA PARA BOMBAS-BAG-S6-2A  
Referência do documento (Anexo CAD)  
R062-ACV-AB-DET-650-R01  
Nº Classe/Imp.  
Codificação do Projeto  
PC4213\_650  
Escala INDICADA  
Data 02/05/2018 Codificação do Ofício / Projeto  
F.T.B.